CODE NO.		DESCRIPTION	SPECIFICATION	VENDER
A1	W-1	EXPOSED WALL	CONCRETE SEALER	LOCAL
A2	W-2	SCRUB RESISTANT PAINTED WALL	SKIM COAT WITH SCRUB RESISTANT PAINT	LOCAL
A3	W-3	PAINTED WALL	SKIM COAT WITH PAINT	LOCAL
A4	W-4	ANTI-DUST PAINTED WALL	SKIM COAT WITH ANTI-DUST PAINT	LOCAL
A5	W-5	CERAMIC TILE WALL	12MM THK WATERPROOF HOMOGENOUS TILE	LOCAL
A6	W-6	EXTERIOR WALL PAINT	MOISTURE-PROOF SKIM COAT WITH PAINT	LOCAL
A7	W-7	ALUMINUM CLADDING PANEL	3mm THK ALUMINUM CLADDING PANEL FACADE ON STEEL FRAME	LOCAL
A8	W-8	PERFORATED ALUMINIUM PANELIN PVDF FINISH	3mm THK PERFORATED ALUMINIUM PANELIN WITH 40μm PVDF COATING 。 FACADE ON STEEL FRAME	LOCAL
A9	W-9	EXPOSED WALL	EXTERNAL PRECAST WALL PANEL	LOCAL

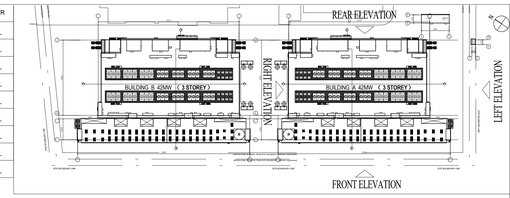

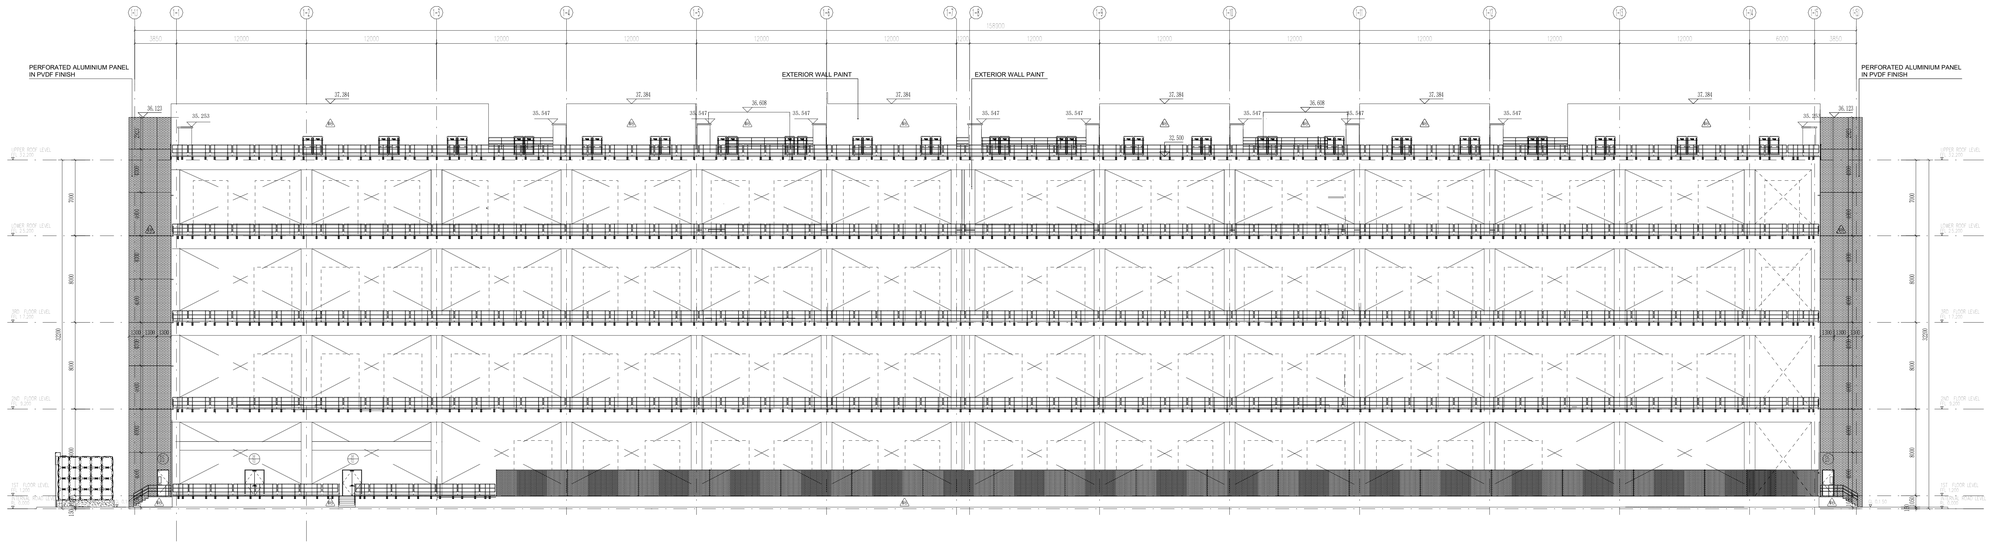

FRONT ELEVATION
SCALE : 1:200 (A0)
1 EL-001

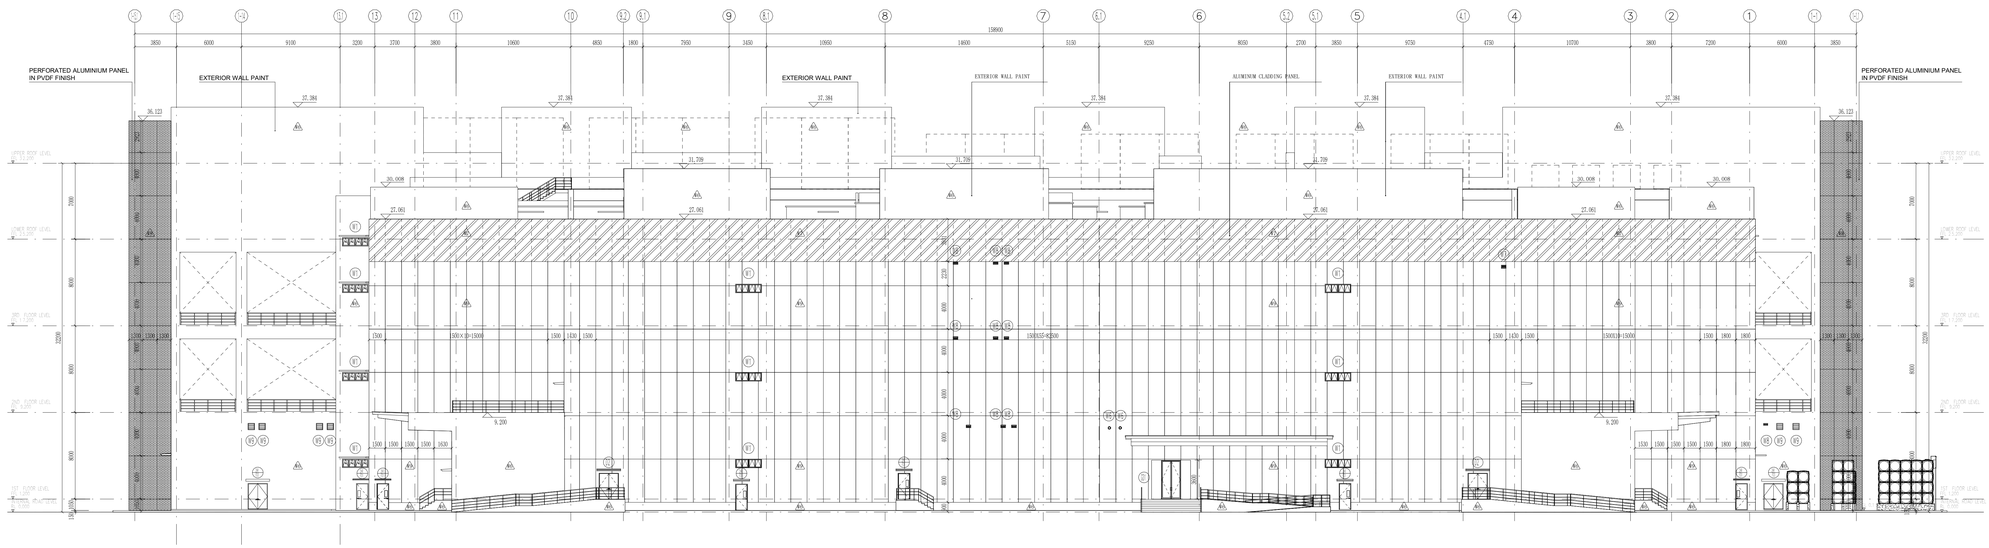

REAR ELEVATION
SCALE : 1:200 (A0)
2 EL-001

NOTE :THIS PRINT IS OF A CONFIDENTIAL NATURE, IT SHALL NOT BE TRACED, PHOTOGRAPHED, PHOTOSTATED OR REPRODUCED IN ANY MANER, NOR USED FOR ANY PURPOSE WHATSOEVER EXCEPT BY WRITTEN PERMISSION

CLIENT :

GULF EDGE DC 01


CONTRACTOR :

华西发展(泰国)有限公司
บริษัท หัวซีย ดีเวลอปเม้นท์ (ประเทศไทย) จำกัด
HUAXI DEVELOPMENT CO.,LTD

No. 202, Room No. 1603, 16/F, Le Concorde Building, Ratchadaphisek Road, Huaikhwang Sub-District, Huaikhwang District, Bangkok Metropolitan 10310.

CONSULTANT :

ARbay
บริษัท เอ อาร์ เบย์ จำกัด
ARbay Company Limited

31-41 Floor Bangkok Insurance Building 25 South Sathorn road Thungmahamek Sathorn Bangkok 10120 THAILAND
T +66 02 2286 8787
F +66 02 2286 2861
info@arbay.co.th

CONSULTANT :

Qbic Engineers & Architects Co.,Ltd.
9 Soi KASEM 1 SUKHUMVIT ROAD, KLONGTOEY DISTRICT, KLONG WATTHANA DISTRICT 10600THAILAND
Tel 662-550-0251
Fax 662-661-1211
E-Mail : qbic@qbic.co.th, www.qbic.co.th
QBIC ENGINEERS AND ARCHITECTS CO.,LTD.

CONSULTANT :

MITR

MITR TECHNICAL CONSULTANT CO.,LTD.
139/8-12a RIVA, EMPIRE TOWER BUILDING, KLONG TOEI, YOHANNAWA, SUBURB, BANGKOK 10110, THAILAND
TEL. : 0-2675-9979-80
FAX. : 0-2675-9983 E-mail : mitr.co@mitr.co.th

Architect : SIGNATURE

ประกิต พนารัตน์ วสถ. 580
ที่อยู่
251/1 ถ.ราชดำเนิน แขวงชนะสงคราม เขตพระนคร กรุงเทพมหานคร โทรศัพท์ 02-286-8199

Structural Engineer : SIGNATURE

วิศวกรผู้ออกแบบโครงสร้าง
ศิริสุข ศรวรนวงศ์ วส 1423
ที่อยู่
221 ซ.ราษฎร์ดำเนิน 150 ถ.ราษฎร์ดำเนิน แขวง สมพนธุ์ เขต สมพนธุ์ กทม. 10240

Structural Inspector : SIGNATURE

วิศวกรผู้ตรวจสอบโครงสร้าง
ไกรเลส จุฬะทัพร วส 964
ที่อยู่
24/18 ซ.นวลันดร์ 129 ถ. นวลันดร์ แขวง นวลันดร์ เขต มีนบุรี กทม. 10230

Electrical Engineer : SIGNATURE

วิศวกรผู้ออกแบบระบบไฟฟ้าทั่วไป
นายอภิรัก บุตรวิรัช วฟท.1265
ที่อยู่
21 ซอยรามอินทรา 13
ตำบลท่าทราย อ.เมืองนนทบุรี จ.นนทบุรี 11000

Mechanical Engineer : SIGNATURE

วิศวกรผู้ออกแบบระบบเครื่องกลและระบบอากาศ
นายประสิทธิ์ เกียรสยศร วก.1221
ที่อยู่
44/372 ซอยบางกรวย 35/1 แขวงมหาสวัสดิ์ เขตบางขุนเทียน กทม. 10150

Sanitary Engineer : SIGNATURE

วิศวกรผู้ออกแบบระบบสุขาภิบาล และดับเพลิง
นายเทพกร ตปินนท์ วส. 215
ที่อยู่
บ้านเลขที่ 99/107 หมู่ที่ 3 ต.ศิขเทพรัตน์ อ.บางบัวทอง จ.สมุทรปราการ 10540

ISSUE/REVISION

REV.	ISSUE/REVISION	DATE
A	90% DEVELOPED	09/05/2026

PROJECT NAME :

GEDC 01

LOCATION:

BUILDING :

MAIN BUILDING

90% DEVELOPED

TITLE :

FRONT ELEVATION 、 REAR ELEVATION

JOB NO.	SCALE 1 : 200
DRAWN HYN	REV.
CHECKED LJC	DWG. NO. MPK01A-90-A-EL-001
APPROVED LKD	
DATE 2026.05.09	

A1	W-1	EXPOSED WALL	CONCRETE SEALER	LOCAL
A2	W-2	SCRUB RESISTANT PAINTED WALL	SKIM COAT WITH SCRUB RESISTANT PAINT	LOCAL
A3	W-3	PAINTED WALL	SKIM COAT WITH PAINT	LOCAL
A4	W-4	ANTI-DUST PAINTED WALL	SKIM COAT WITH ANTI-DUST PAINT	LOCAL
A5	W-5	CERAMIC TILE WALL	12MM THK WATERPROOF HOMOGENOUS TILE	LOCAL
A6	W-6	EXTERIOR WALL PAINT	MOISTURE-PROOF SKIM COAT WITH PAINT	LOCAL
A7	W-7	ALUMINUM CLADDING PANEL	3mm THK ALUMINUM CLADDING PANEL FACADE ON STEEL FRAME	LOCAL
A8	W-8	PERFORATED ALUMINUM PANELIN PVDF FINISH	3mm THK PERFORATED ALUMINUM PANELIN WITH 40µm PVDF COATING . FACADE ON STEEL FRAME	LOCAL
A9	W-9	EXPOSED WALL	EXTERNAL PRECAST WALL PANEL	LOCAL

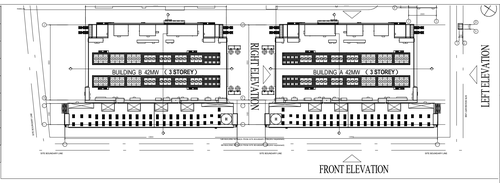

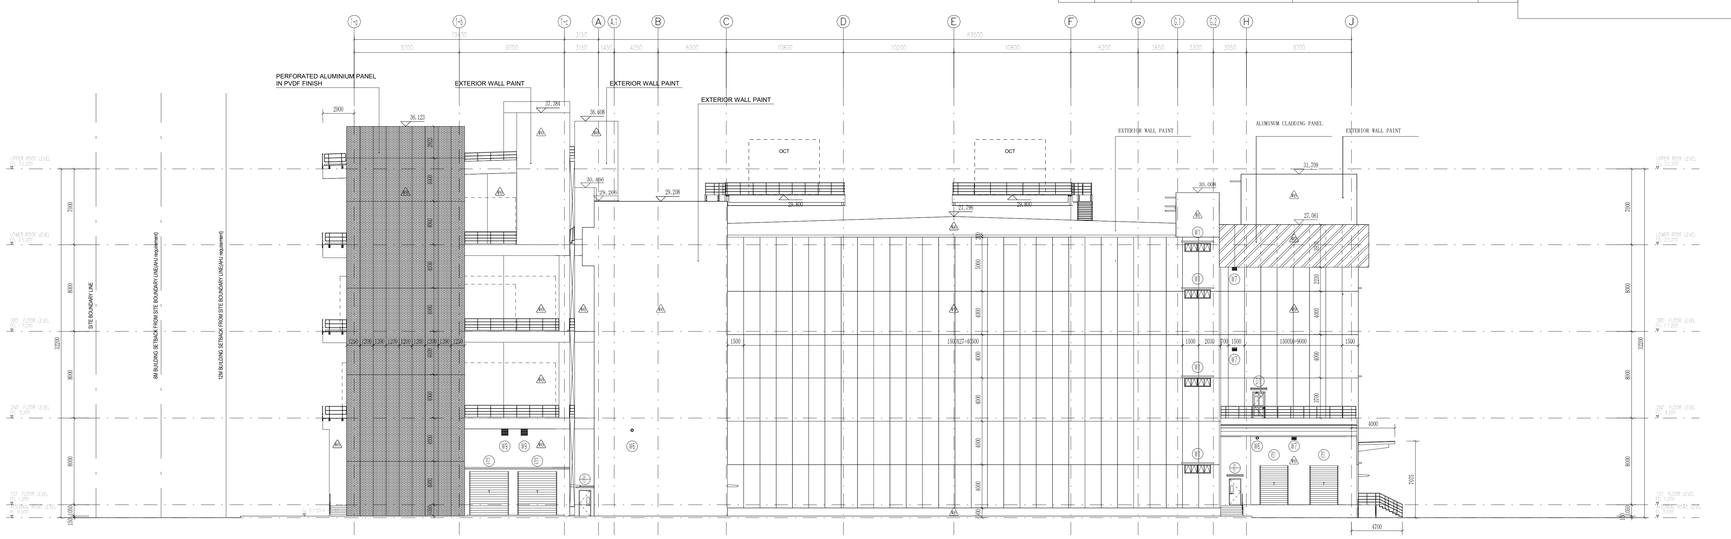
PERFORATED ALUMINUM PANEL IN PVDF FINISH
EXTERIOR WALL PAINT
EXTERIOR WALL PAINT
EXTERIOR WALL PAINT
EXTERIOR WALL PAINT
ALUMINUM CLADDING PANEL
OCT
OCT
SITE BOUNDARY LINE
6M BUILDING SETBACK FROM SITE BOUNDARY (MEANS requirement)
12M BUILDING SETBACK FROM SITE BOUNDARY (MEANS requirement)
2900
36.123
37.381
35.608
30.496
29.208
30.008
29.208
29.800
27.796
29.800
27.796
30.008
31.709
27.081
ALUMINUM CLADDING PANEL
EXTERIOR WALL PAINT
EXTERIOR WALL PAINT
7200
8000
8000
8000
22200
2700
2225
6000
6000
6000

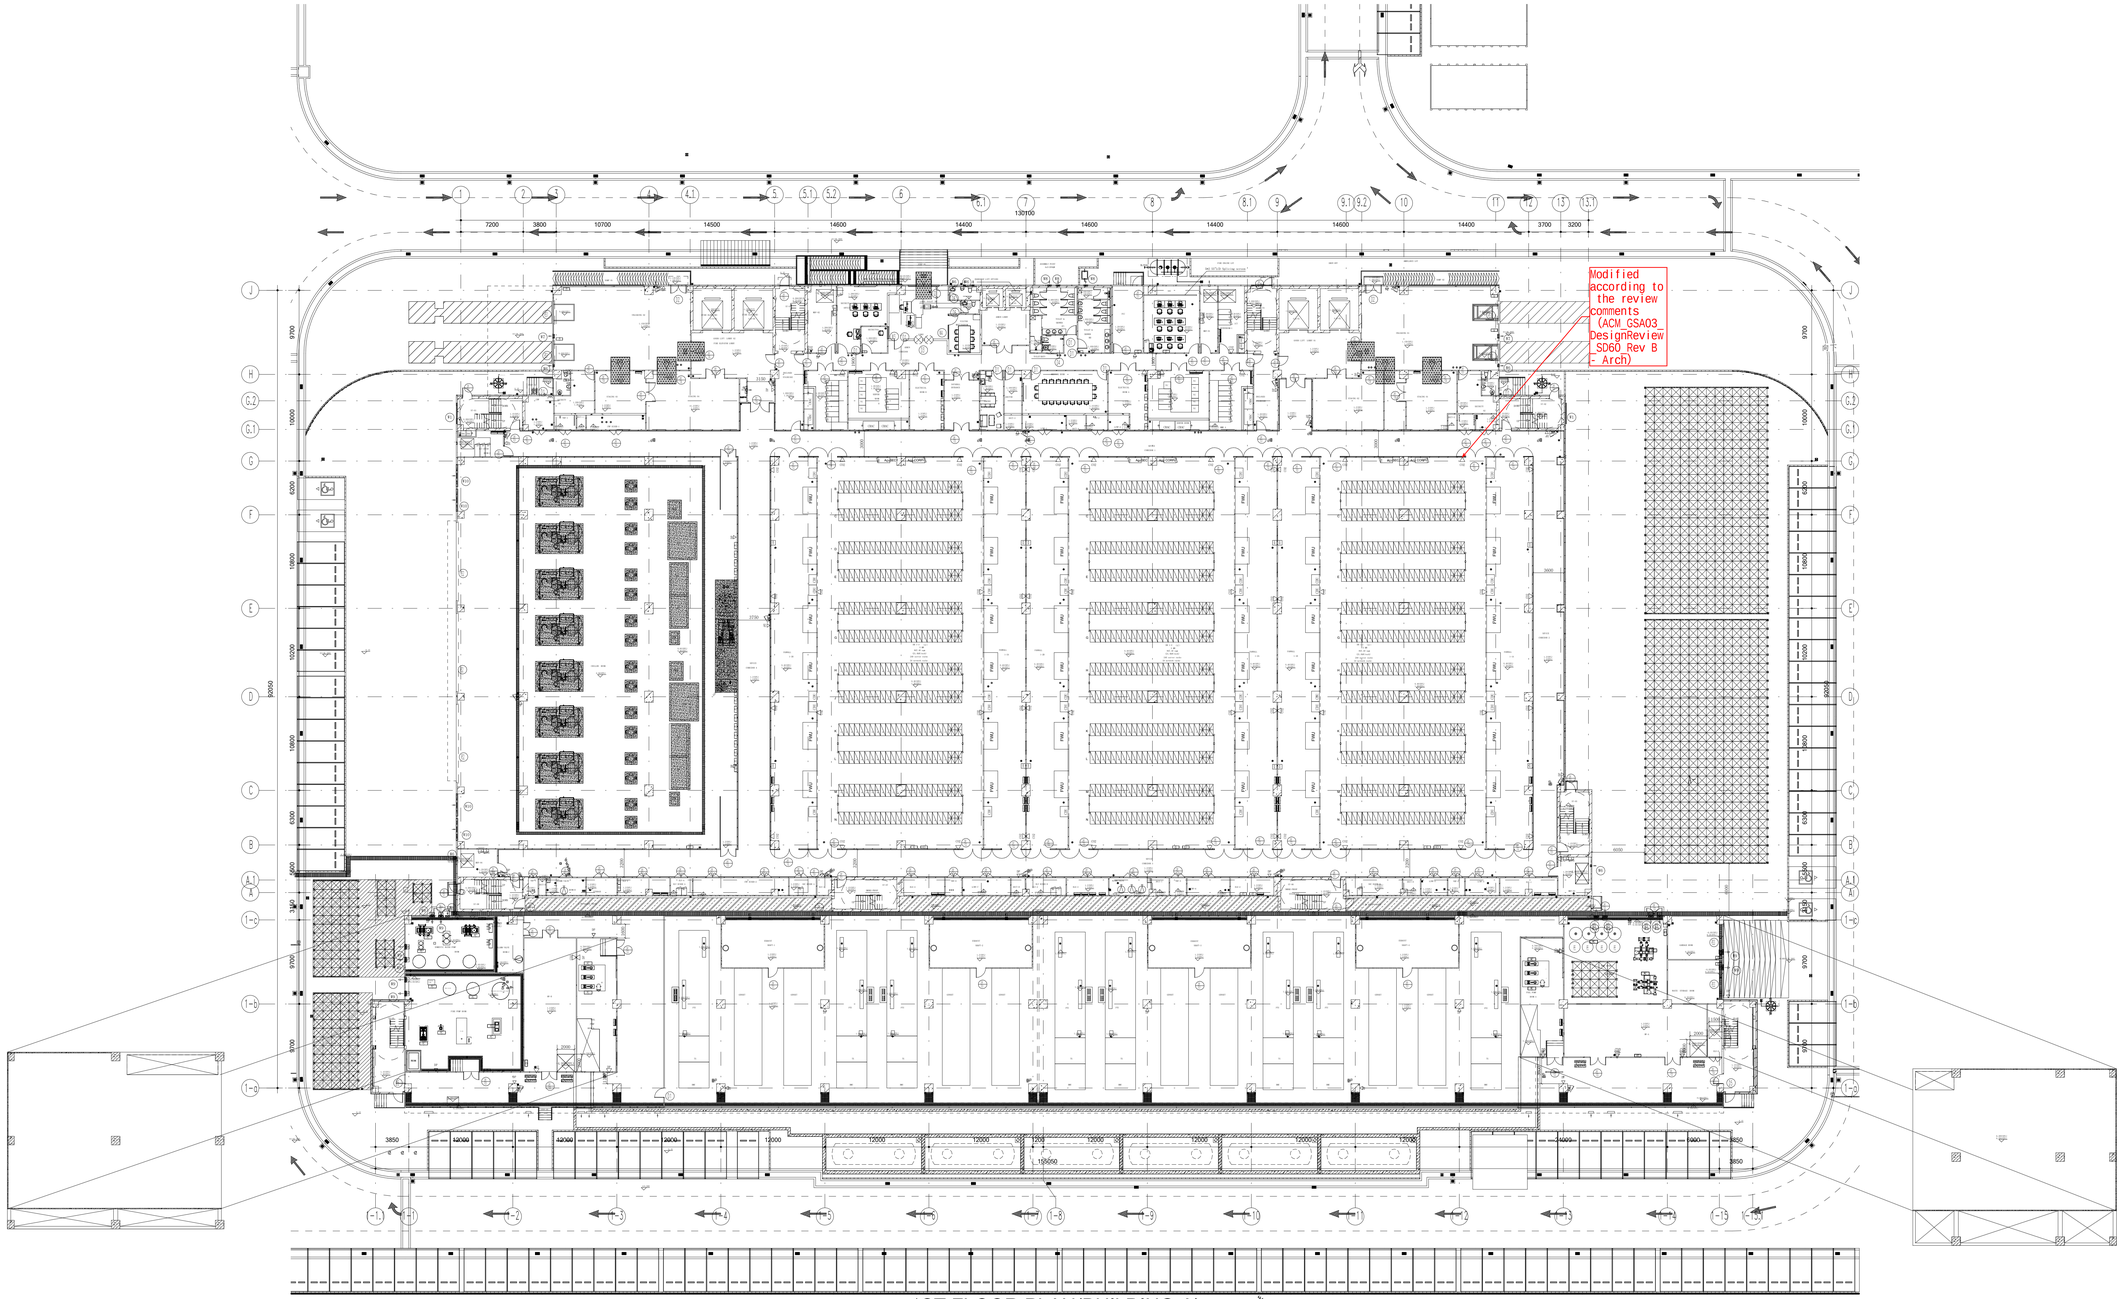

1ST FLOOR PLAN(BUILDING A)

SCALE 1:250

FLOOR AREA:12238.10 sqm
OVERALL GROSS FLOOR AREA:40900.20 sqm

NOTE :THIS PRINT IS OF A CONFIDENTIAL NATURE, IT SHALL NOT BE TRACED, PHOTOGRAPHED, PHOTOSTATED OR REPRODUCED IN ANY MANER, NOR USED FOR ANY PURPOSE WHATSOEVER EXCEPT BY WRITTEN PERMISSION

CLIENT :

GULF EDGE DC 01

87/2 Wireless Road, 4 Thai Tower 11th. Floor, All Seasons Place, Lumpini, Pathumwan, Bangkok 10330, Thailand

CONTRACTOR :

华西发展(泰国)有限公司
บริษัท หัวซีย ดีเวลอปเม้นท์ (ประเทศไทย) จำกัด
HUASEE DEVELOPMENT CO.,LTD.

No. 202, Room No. 1603, 16/F, Le Concorde Building, Ratchadaphisek Road, Huaikhwang Sub-District, Huaikhwang District, Bangkok Metropolitan 10310.

CONSULTANT :

ARbay
บริษัท เออ คาย เบย์ จำกัด
ARbay Company Limited

31 st Floor Bangkok Insurance Building 25 South Sathorn road Thungmahamek Sathorn Bangkok 10120 THAILAND
T +66 22 286 8787
F +66 22 286 2861
info@arbay.co.th

CONSULTANT :

Qbic Engineers & Architects Co.,Ltd.
8 Soi KASEM 1 SUKHUMVIT ROAD,
BANGKOK NOI SUBDISTRICT, KLONG WATTHANA DISTRICT
10480THAILAND
Tel 662-550-0272
Fax 662-589-1221
E-Mail : qbic@qbic.co.th, www.qbic.co.th

QBIC ENGINEERS AND ARCHITECTS CO.,LTD.

CONSULTANT :

MITR

MITR TECHNICAL CONSULTANT CO.,LTD.

139/9-11th FLOOR, EMPIRE TOWER BUILDING,
RAMA IV RD., YENNAKART, SONGWAT, BANGKOK 10120, THAILAND

TEL. : (+)(66)2-679-99-00
FAX. : (+)(66)2-679-99-11 E-mail : mail@mitr.co.th

Architect :	SIGNATURE
ประกิต พรมารักษ์ วสถ. 580 ที่อยู่ 251/1 ถ.ราชดำเนิน แขวงชนะสงคราม เขตพระนคร กรุงเทพมหานคร โทรศัพท์ 02-286-8199	

Structural Engineer :	SIGNATURE
วิศวกรผู้ออกแบบโครงสร้าง	
ศรัญสม สงวนวงศ์ วส 1423 ที่อยู่ 2/1 ซ.ราชดำเนิน 150 ถ.ราชดำเนิน แขวง สะพานหูน เขต สะพานหูน กทม. 10240	

Structural Inspector :	SIGNATURE
วิศวกรผู้ตรวจสอบโครงสร้าง	
โกมล จุตาภัทร วส 964 ที่อยู่ 24/18 ซ.นวมินทร์ 129 ถ. นวมินทร์ แขวง นวลจันทร์ เขต บึงกุ่ม กทม. 10230	

Electrical Engineer :	SIGNATURE
วิศวกรผู้ออกแบบระบบไฟฟ้ากำลัง	
นายอภิชาต บุตรวิโรจน์ วฟก.1265 ที่อยู่ 21 ซอยเทวินสิเตอร์ 13 ตำบลท่าทราย อ.เมืองนนทบุรี จ.นนทบุรี 11000	

Mechanical Engineer :	SIGNATURE
วิศวกรผู้ออกแบบระบบเครื่องกลและปรับอากาศ	
นายปรเมศวร์ เกื้อสอพงศ วก.1221 ที่อยู่ 44/372 ซอยบางกอกซี 35/1 แขวงบางค้อ เขตบางคอแหลม กทม. 10150	

Sanitary Engineer :	SIGNATURE
วิศวกรผู้ออกแบบระบบสุขาภิบาล และดับเพลิง	
นายเศรกรพ ศรีนิธรกร์ วส. 215 ที่อยู่ บ้านเลขที่ 99/107 หมู่ที่ 3 ต.ศีรษะกระบือ อ.บางเสาธง จ.สมุทรปราการ 10540	

ISSUE/REVISION

REV.		
A	90% DEVELOPED	09/05/2026

PROJECT NAME :

GEDC 01

LOCATION:
Nikhom Phattana district, Rayong , industrial estate,IPEC

BUILDING :

MAIN BUILDING

90% DEVELOPED

TITLE :

1ST FLOOR PLAN (DC BUILDING A)

JOB NO.		SCALE	1 : 250
DRAWN	KHU	REV.	
CHECKED	LJC	DWG. NO.	MPK01A-00-A-P-101
APPROVED	LXD		
DATE	2026.05.09		

NOTE :
THE PHASED IMPLEMENTATION PLAN (WITH PHASE 1 DELIVERED ON [---], PHASE 2 ON [---], PHASE 3 ON [---], AND PHASE 4 ON [---]) IS FULLY ALIGNED WITH TIKTOK'S DEVICE INSTALLATION SCHEDULE. THE OVERALL
PROJECT TIMELINE AND FINAL DELIVERY DATE
REMAIN UNCHANGED, AND ALL WORK MUST BE
LEED NOTE
1. ALL ADHESIVES, SEALANTS, PAINTS, COATINGS AND FLOORINGS SHALL BE LOW-VOC CONTENT AND LOW-VOC EMISSIONS MATERIALS.
2、ALL CEILING BOARDS SHALL BE LOW-VOC EMISSIONS MATERIALS.
3、USED AT LEAST 20 EPD PRODUCTS FROM 5
MANUFACTURERS.
4、ALL MATERIALS SHALL COMPLY WITH LEED
TOR."

Modified according to the review comments (ACM_GSA03_DesignReview_SD60_Rev B - Arch)

Modified according to the review comments (ACM_GSA03_DesignReview_SD60_Rev B - Arch)

Modified according to the review comments (ACM_GSA03_DesignReview_SD60_Rev B - Arch)

PHASE 1(.....)
PHASE 2(....)
PHASE 3(.....)
PHASE 4(.....)

EXECUTED WITHIN THE INTEGRATED SCOPE OF
THE PROJECT.

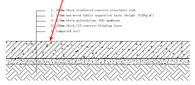

Typical Detail-Ground Floor Damp-Proof Course

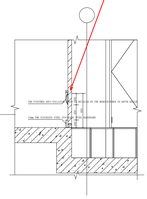

Collision strip Detailed Drawings

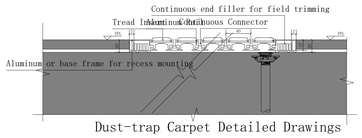

Dust-trap Carpet Detailed Drawings

1ST FLOOR PHASING PLAN (DC BUILDING A) PART 1

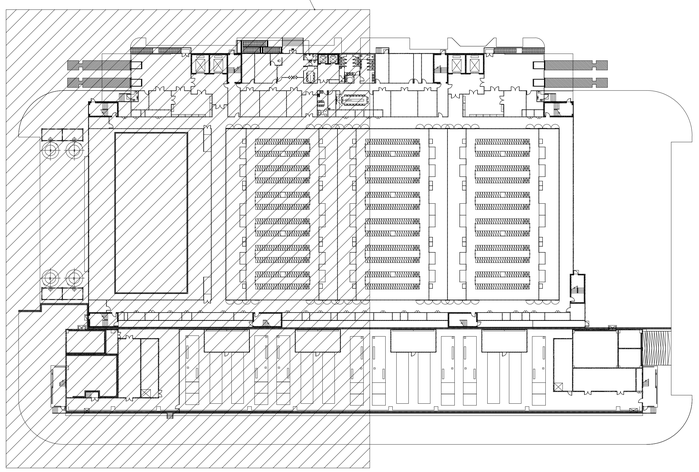

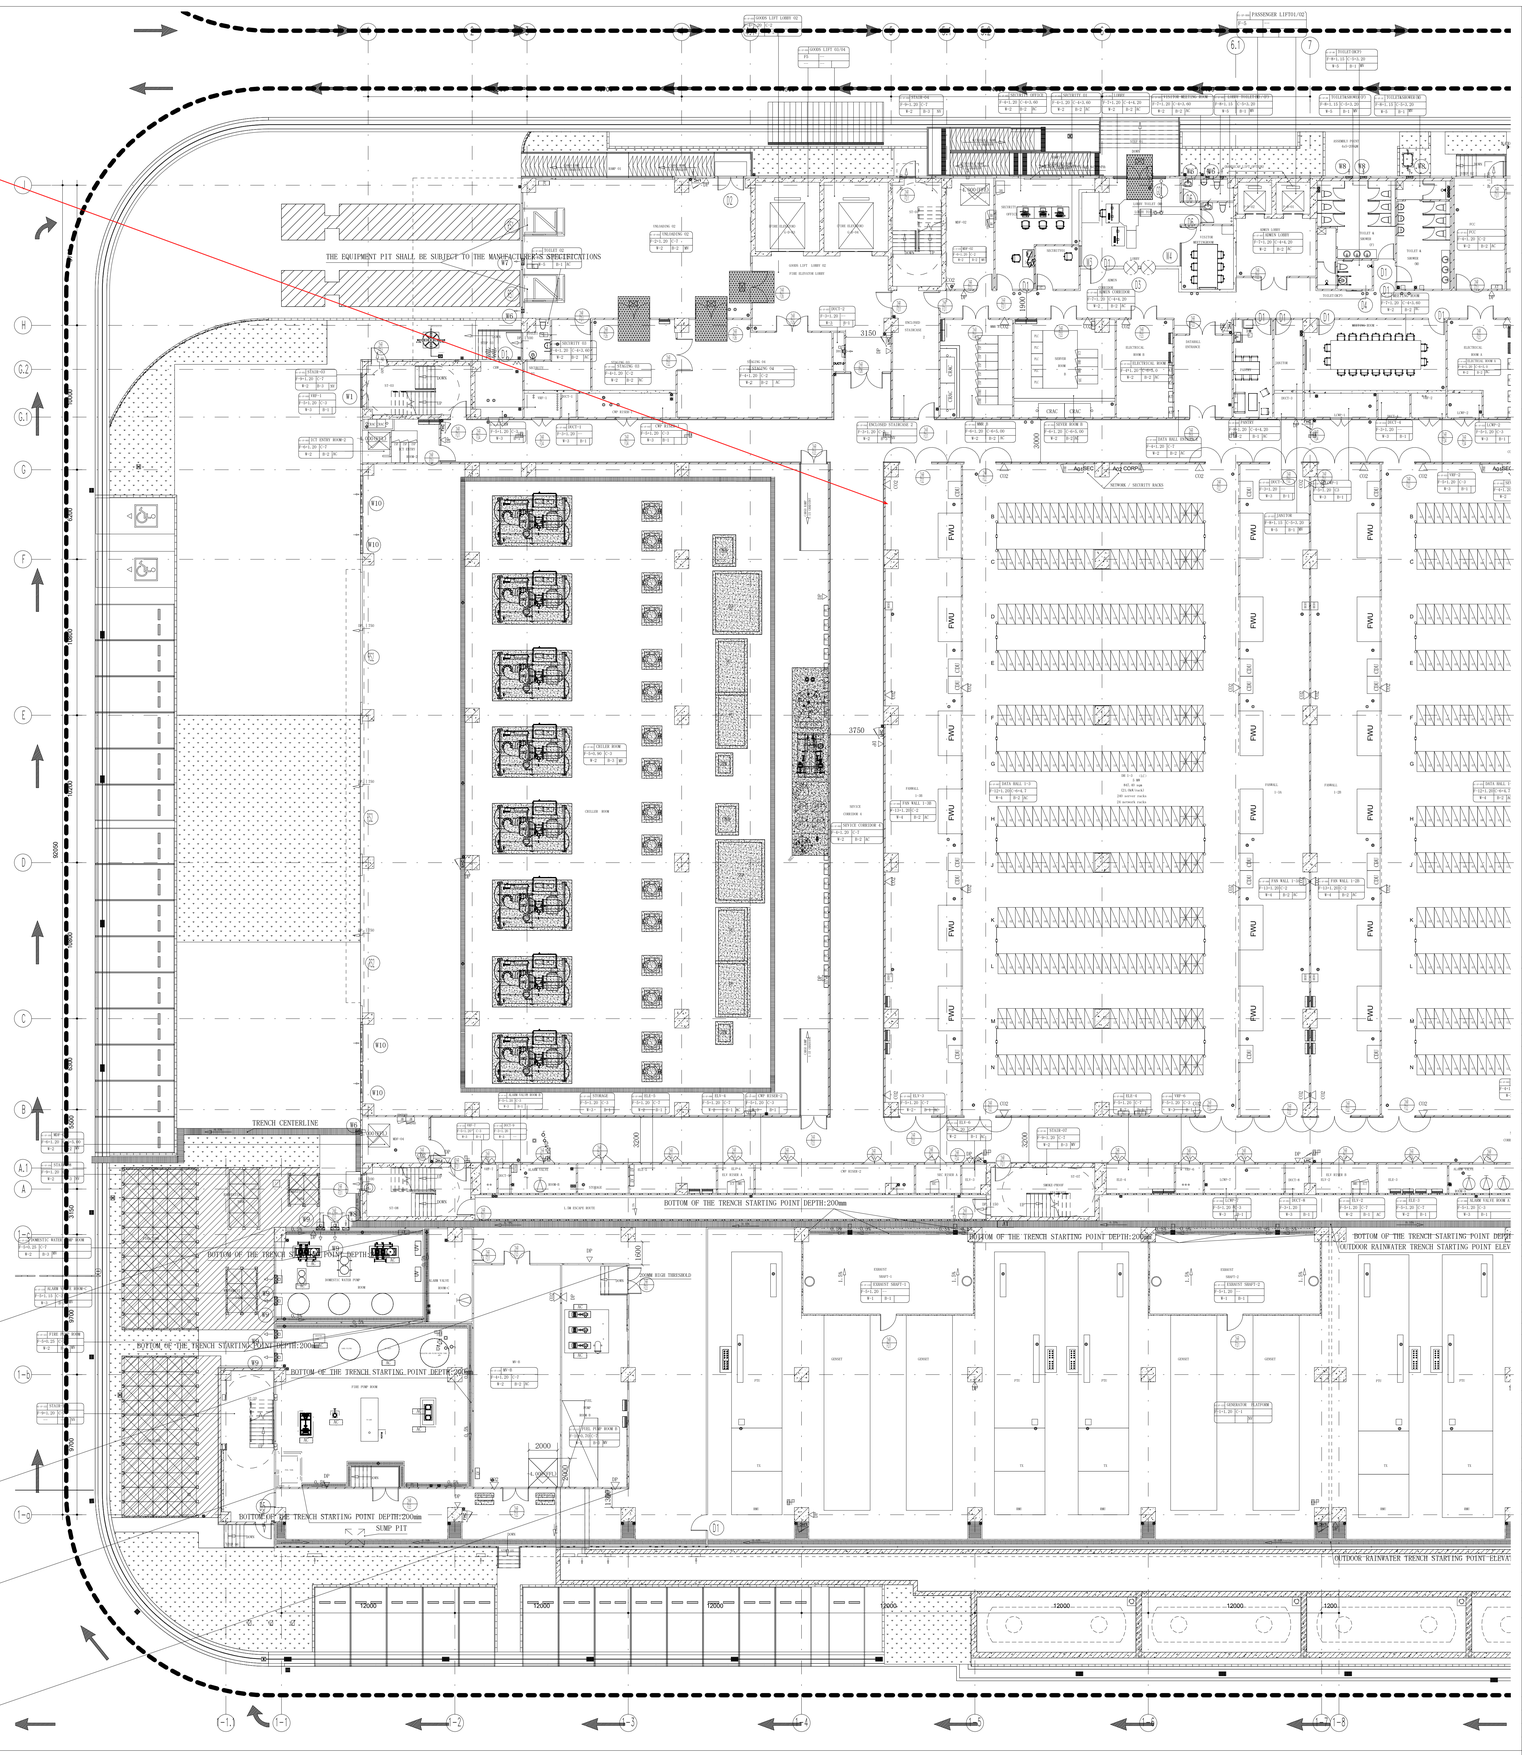

1ST FLOOR PHASING PLAN(DC BUILDING A)PART 1

NOTE :THIS PRINT IS OF A CONFIDENTIAL NATURE, IT SHALL NOT BE TRACED, PHOTOGRAPHED, PHOTOSTATED OR REPRODUCED IN ANY MANER, NOR USED FOR ANY PURPOSE WHATSOEVER EXCEPT BY WRITTEN PERMISSION

CLIENT :
GULF EDGE DC 01
87/2 Wireless Road, 4 Thai Tower 11th, Floor, All Seasons Place, Lumpini, Pathumwan, Bangkok 10330, Thailand

CONTRACTOR :
华西发展(泰国)有限公司
บริษัท หัวซีฟะ ดีเวลอปเม้นท์ (ประเทศไทย) จำกัด
HUASEE DEVELOPMENT CO.,LTD
No. 202, Room No. 1603, 16/F, Le Concorde Building, Ratchadaphisek Road, Huaikhwang Sub-District, Huaikhwang District, Bangkok Metropolitan 10310.

CONSULTANT :
ARbay
บริษัท เอ อาร์ เบ จำกัด
ARbay Company Limited
31 st Floor Bangkok Insurance Building 25 South Sathorn road Yannawaee Sathorn Bangkok 10120 THAILAND
T +66 02 2286 8787
F +66 02 2286 2861
info@arbay.co.th

CONSULTANT :
Qbic Engineers & Architects Co.,Ltd.
9 Soi KASEM 1 SUKHUMVIT RD., KLONGTOEY-NUEA, WATTHANA DISTRICT BANGKOK
Tel 662-550-0251
Fax 662-260-1211
E-Mail : qbic@qbic.co.th, www.qbic.co.th
QBIC ENGINEERS AND ARCHITECTS CO.,LTD.

CONSULTANT :
MITR
MITR TECHNICAL CONSULTANT CO.,LTD.
139/8 12th FLOOR, EMPIRE TOWER BUILDING, RAMA IV RD., YENAKARNE, SUBURB, BANGKOK 10120, THAILAND
TEL. +(662)679-99-99
FAX. +(662)679-9983 E-mail : mail@mitr.co.th

		SIGNATURE
Architect :		
ประกิต	พลานุรักษ์	บสย. 580
ที่อยู่	251/1 ถ.งามเจือง แขวงหองเย็น เขตบางรัก กรุงเทพมหานคร โทรศัพท์ 02-286-8199	
Structural Engineer :		
วิศวกรผู้ออกแบบโครงสร้าง		
ณัฐิสุดา	สงวนวงศ์	วย 1423
ที่อยู่	2/1 ซ.งามดำเนิน 150 ถ.งามดำเนิน แขวง สีลม เขต บางรัก กรุงเทพมหานคร 10240	
Structural Inspector :		
วิศวกรผู้ตรวจสอบโครงสร้าง		
ไกรเลิศ	จุฬารักษ์กร	วย 964
ที่อยู่	24/18 ซ.นวมินทร์ 129 ถ. นวมินทร์ แขวง นวลจันทร์ เขต บึงกุ่ม กทม. 10230	
Electrical Engineer :		
วิศวกรผู้ออกแบบระบบไฟฟ้ากำลัง		
นายณัชกร	บุรณวิทย์	วฟท.1265
ที่อยู่	21 ซอยงามดูพลีเหนือ 13 ถ.งามดูพลี แขวงทุ่งมหาเมฆ เขตสาทร กรุงเทพมหานคร 10120	
Mechanical Engineer :		
วิศวกรผู้ออกแบบระบบเครื่องกลและระบบอากาศ		
นายประสิทธิ์	เกียรติสกร	วก.1221
ที่อยู่	44/372 ซอยนวมารถยนต์ 35/1 แขวงนวลจันทร์ เขตบางขุนเทียน กทม. 10150	
Sanitary Engineer :		
วิศวกรผู้ออกแบบระบบสุขาภิบาล และสิ่งแวดล้อม		
นายเทพกรณ์	สมัยแจ่ม	วส. 215
ที่อยู่	บ้านเลขที่ 99/107 หมู่ที่ 3 ต.สียัดพัฒนานิคม อ.บ้านสร้าง จ.ปราจีนบุรี 25140	

ISSUE/REVISION

REV.	DESCRIPTION	DATE
A	90% DEVELOPED	09/05/2026

PROJECT NAME :
GEDC 01
LOCATION: Nikhom Phattana district, Rayong ,,,industrial estate,CPKC

BUILDING :
MAIN BUILDING

90% DEVELOPED

TITLE :
1ST FLOOR PHASING PLAN(DC BUILDING A)PART 1

JOB NO.		SCALE	1 : 150
DRAWN	KHJ	REF.	
CHECKED	LJC	DWG. NO.	MPK01A-90-A-P-102
APPROVED	LXD		
DATE	2026.05.09		

Modified according to the review comments (ACM_GSA03_DesignReview_SD60_Rev B - Arch)

NOTE :
THE PHASED IMPLEMENTATION PLAN (WITH PHASE 1 DELIVERED ON [---], PHASE 2 ON [---], PHASE 3 ON [---], AND PHASE 4 ON [---]) IS FULLY ALIGNED WITH TIKTOK'S DEVICE INSTALLATION SCHEDULE. THE OVERALL
PROJECT TIMELINE AND FINAL DELIVERY DATE
REMAIN UNCHANGED, AND ALL WORK MUST BE
COMPLETED IN STRICT ACCORDANCE WITH THIS
SCHEDULE.

PHASE 1(------)
PHASE 2(----)
PHASE 3(------)
PHASE 4(------)

LEED NOTE:
1、ALL PAINTS, PRIMERS, AND COATINGS SHALL BE LOW-VOC COMPLIANT FOR THE PROJECT.
CONTENT AND LOW-VOC EMISSIONS MATERIALS.
2、ALL CEILING BOARDS SHALL BE LOW-VOC EMISSIONS MATERIALS.
3、USED AT LEAST 20 EPD PRODUCTS FROM 5
MANUFACTURERS.
4、ALL MATERIALS SHALL COMPLY WITH LEED
TOR."

Modified according to the review comments (ACM_GSA03_DesignReview_SD60_Rev B - Arch)

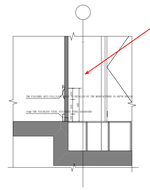

Collision strip Detailed Drawings

Modified according to the review comments (ACM_GSA03_DesignReview_SD60_Rev B - Arch)

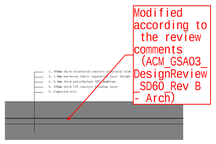

Typical Detail-Ground Floor Damp-Proof Course

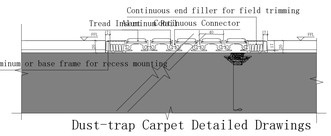

Dust-trap Carpet Detailed Drawings

1ST FLOOR PHASING PLAN (DC BUILDING A) PART 2

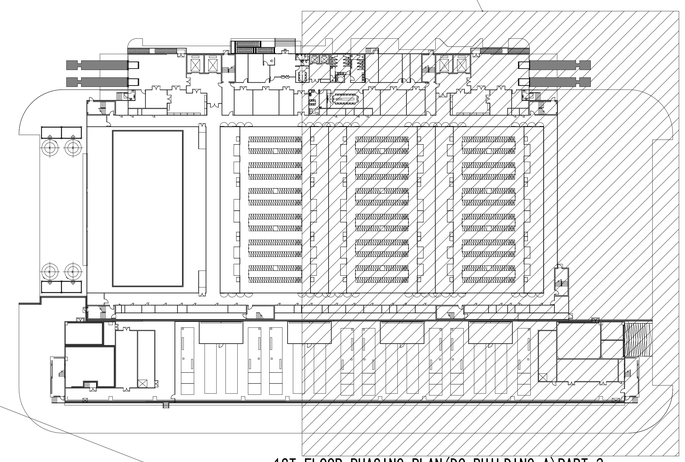

1ST FLOOR PHASING PLAN(DC BUILDING A)PART 2

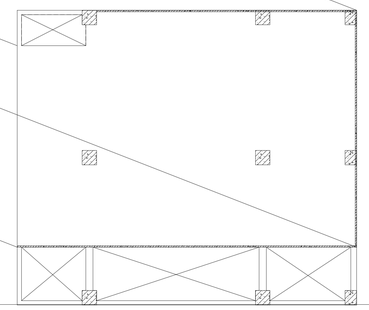

THE EQUIPMENT PIT SHALL BE SUBJECT TO THE MANUFACTURER'S SPECIFICATIONS

BOTTOM OF THE TRENCH STARTING POINT DEPTH:200mm

OUTDOOR RAINWATER TRENCH STARTING POINT ELEVATION

SLOPE CHANGE POINT

SUMP-PIT

NOTE :THIS PRINT IS OF A CONFIDENTIAL NATURE, IT SHALL NOT BE TRACED, PHOTOGRAPHED, PHOTOSTATED OR REPRODUCED IN ANY MANER, NOR USED FOR ANY PURPOSE WHATSOEVER EXCEPT BY WRITTEN PERMISSION

CLIENT :
GULF EDGE DC 01
40 Ratchadaphisek Road, 4 Thai Tower 11th, Floor, All Seasons Place, Lumphini, Pathumwan, Bangkok 10330, Thailand

CONTRACTOR :
华西发展(泰国)有限公司
บริษัท หัวซีผัฒนา (ประเทศไทย) จำกัด
HUAXI DEVELOPMENT CO.,LTD
No. 202, Room No. 1603, 16/F, Le Concorde Building, Ratchadaphisek Road, Huaikhwang Sub-District, Huaikhwang District, Bangkok Metropolitan 10310.

CONSULTANT :
ARbay
บริษัท เออาร์ เบย์ จำกัด
ARbay Company Limited
31 st Floor Bangkok Insurance Building 25 South Sathorn road Yannawawt Sathorn Bangkok 10120 THAILAND
T +66 (0) 2206 8787
F +66 (0) 2206 2461
info@arbay.co.th

CONSULTANT :
QBIC
Qbic Engineers & Architects Co.,Ltd.
9 Soi SATHU 5 CHAMROON ROAD, YANNAWA SUBDISTRICT, YANA WAVASARD DISTRICT BANGKOK
Tel 662-930-0251
Fax 662-689-3221
Email : qbic@qbic.co.th, www.qbic.co.th
QBIC ENGINEERS AND ARCHITECTS CO.,LTD.

CONSULTANT :
MITR
MITR TECHNICAL CONSULTANT CO.,LTD.
139/8-12a RIVA, CAMPUS THREE BUILDING, RAMA IV RD., WONGMAHA, SUNGHA, BANGKOK 10330, THAILAND
TEL : (+)(66)-2-679-99-00
FAX : (+)(66)-2-679-9988 E-mail : mail@mitr.co.th

		SIGNATURE
Architect :		
ประกิต พลานุรักษ์	วสท. 580	
ที่อยู่ 251/1 ถ.ทางร่มโพธิ์ แขวงทองหล่อ เขตวัฒนา กรุงเทพมหานคร โทรศัพท์ 02-286-8199		
Structural Engineer :		
วิศวกรผู้ออกแบบโครงสร้าง		
ปฏิญญ ศรวรวงศ์	วส 1423	
ที่อยู่ 2/1 ซ.ทางด่วนลง 150 ถ.ทางด่วนลง แขวง สะพานสูง เขต สะพานสูง กทม. 10240		
Structural Inspector :		
วิศวกรผู้ตรวจสอบโครงสร้าง		
ไกรณรงค์ จุฬาภิรัตร	วส 964	
ที่อยู่ 24/18 ซ.นวมินทร์ 129 ถ. นวมินทร์ แขวง นวลจันทร์ เขต บึงกุ่ม กทม. 10230		
Electrical Engineer :		
วิศวกรผู้ออกแบบระบบไฟฟ้ากำลัง		
นายอภิรัก บุญวโรจน์	วฟก.1265	
ที่อยู่ 21 ซอยงามดูพลินชนี 13 ถ.พหลโยธิน ต.เนินหอมบุญรี อ.เมืองบุญรี จ.นนทบุรี 11000		
Mechanical Engineer :		
วิศวกรผู้ออกแบบระบบเครื่องกลและระบบอากาศ		
นายประสิทธิ์ เกียรติสกร	วท.1221	
ที่อยู่ 44/372 ซอยบางกรวย 35/1 แขวงบางม่วง เขตบางกรวย จังหวัด นนทบุรี 10150		
Sanitary Engineer :		
วิศวกรผู้ออกแบบระบบสุขาภิบาล และดับเพลิง		
นายเศรษฐพร สมันตรัฐ	วส. 215	
ที่อยู่ บ้านเลขที่ 99/107 หมู่ที่ 3 ต.ศิรษะจรเข้น้อย อ.บางเสาธง จ.สมุทรปราการ 10540		

ISSUE/REVISION

REV.	DESCRIPTION	DATE
A	90% DEVELOPED	09/05/2026

PROJECT NAME :
GEDC 01
LOCATION:
Nikhom Phatthana district, Rayong ,,industrial estate,IPEC

BUILDING :
MAIN BUILDING
90% DEVELOPED

TITLE :
1ST FLOOR PHASING PLAN(DC BUILDING A)PART 2

JOB NO.		SCALE	1 : 150
DRAWN	KHJ	REF.	
CHECKED	LJC	DRG. NO.	MPK214-90-A-P-103
APPROVED	LXD		
DATE	2026.05.09		

Modified according to the review comments (ACM_GSA03_DesignReview_SD60_Rev B - Arch)

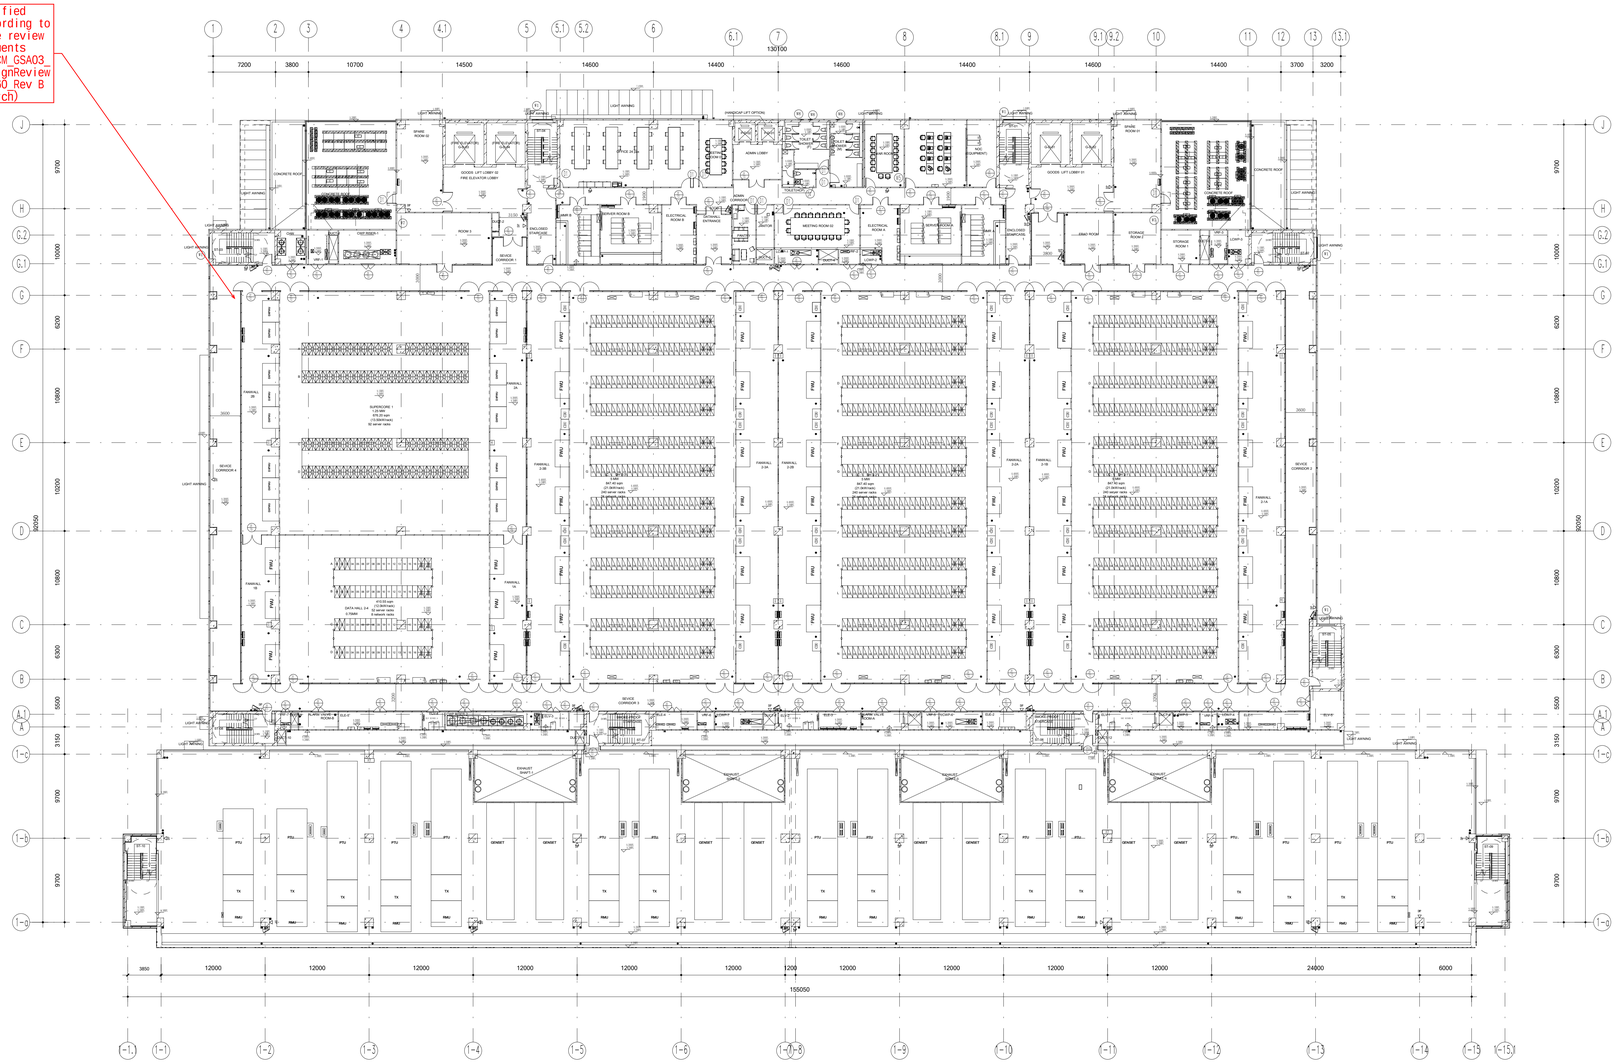
1 2 3 4 4.1 5 5.1 5.2 6 6.1 7 8 8.1 9 9.1 9.2 10 11 12 13 13.1
7200 3800 10700 14500 14600 14400 130100 14600 14400 14600 14400 3700 3200
J H G.2 G.1 G F E D C B A A.1 1-c 1-b 1-a
9700 10000 6300 10800 10200 90050 6300 5500 3150 9700 9700
SUPERCORE 1
479.25 sqm
(13.0MW/rack)
50 server racks
SUPERCORE 2
479.25 sqm
(13.0MW/rack)
50 server racks
DATA HALL 2-A
1.75MW
49 server racks
9 network racks
DATA HALL 2-B
1.75MW
49 server racks
9 network racks
MAIN ROOM 01
MAIN ROOM 02
MEETING ROOM 02
ELECTRICAL ROOM A
ELECTRICAL ROOM B
ENCLOSED STAIRCASE
ENCLOSED STAIRCASE 1
ENCLOSED STAIRCASE 2
ADMIN LOBBY
ADMIN ENTRANCE
SECURITY ROOM
SPARE ROOM 01
SPARE ROOM 02
STORAGE ROOM 1
STORAGE ROOM 2
GOODS LIFT LOBBY 01
GOODS LIFT LOBBY 02
FIRE ELEVATOR LOBBY
PASSENGER LIFT LOBBY
PASSENGER LIFT LOBBY 2
ROOF
CONCRETE ROOF
LIGHT AWNING
FANWALL 2.0A
FANWALL

NOTE :
THE PHASED IMPLEMENTATION PLAN (WITH PHASE 1 DELIVERED ON [---], PHASE 2 ON [---], PHASE 3 ON [---], AND PHASE 4 ON [---]) IS FULLY ALIGNED WITH TIKTOK'S DEVICE INSTALLATION SCHEDULE. THE OVERALL PROJECT TIMELINE AND FINAL DELIVERY DATE REMAIN UNCHANGED, AND ALL WORK MUST BE EXECUTED WITHIN THE INTEGRATED SCOPE OF THE APPROVED PLAN.

PHASE 1(------)
PHASE 2(----)
PHASE 3(------)
PHASE 4(------)

LEGEND :

1. ALL ADHESIVES, SEALANTS, PAINTS, FINISHES AND COATINGS SHALL BE LOW-VOC CONTENT AND LOW-VOC EMISSIONS MATERIALS.
2、ALL CEILING BOARDS SHALL BE LOW-VOC EMISSIONS MATERIALS.
3、USED AT LEAST 20 EPD PRODUCTS FROM 5 MANUFACTURERS.
4、ALL MATERIALS SHALL COMPLY WITH LEED TOR."

Modified according to the review comments (ACM_GSA03_DesignReview_SD60_Rev B - Arch)

Typical Detail-Ground Floor Damp-Proof Course

Modified according to the review comments (ACM_GSA03_DesignReview_SD60_Rev B - Arch)

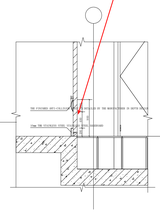

Collision strip Detailed Drawings

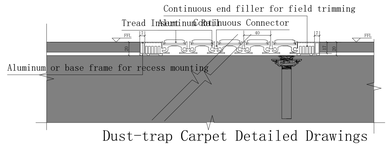

Dust-trap Carpet Detailed Drawings

2ND FLOOR PHASING PLAN（DC BUILDING A）PART 1

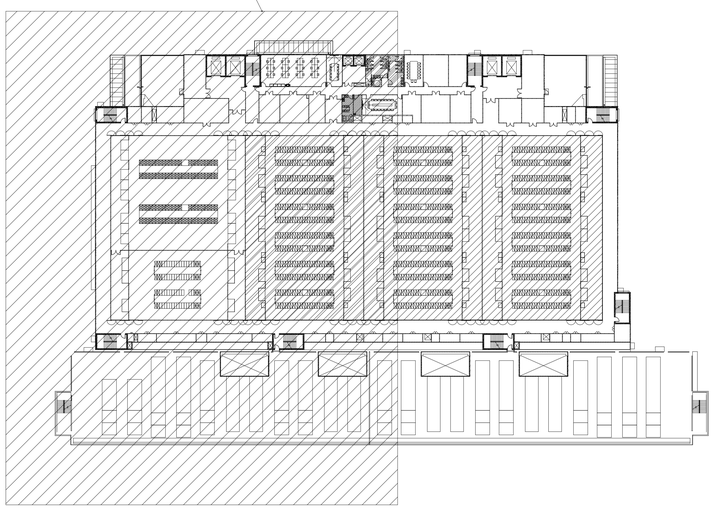

2ND FLOOR PHASING PLAN （DC BUILDING A）PART 1

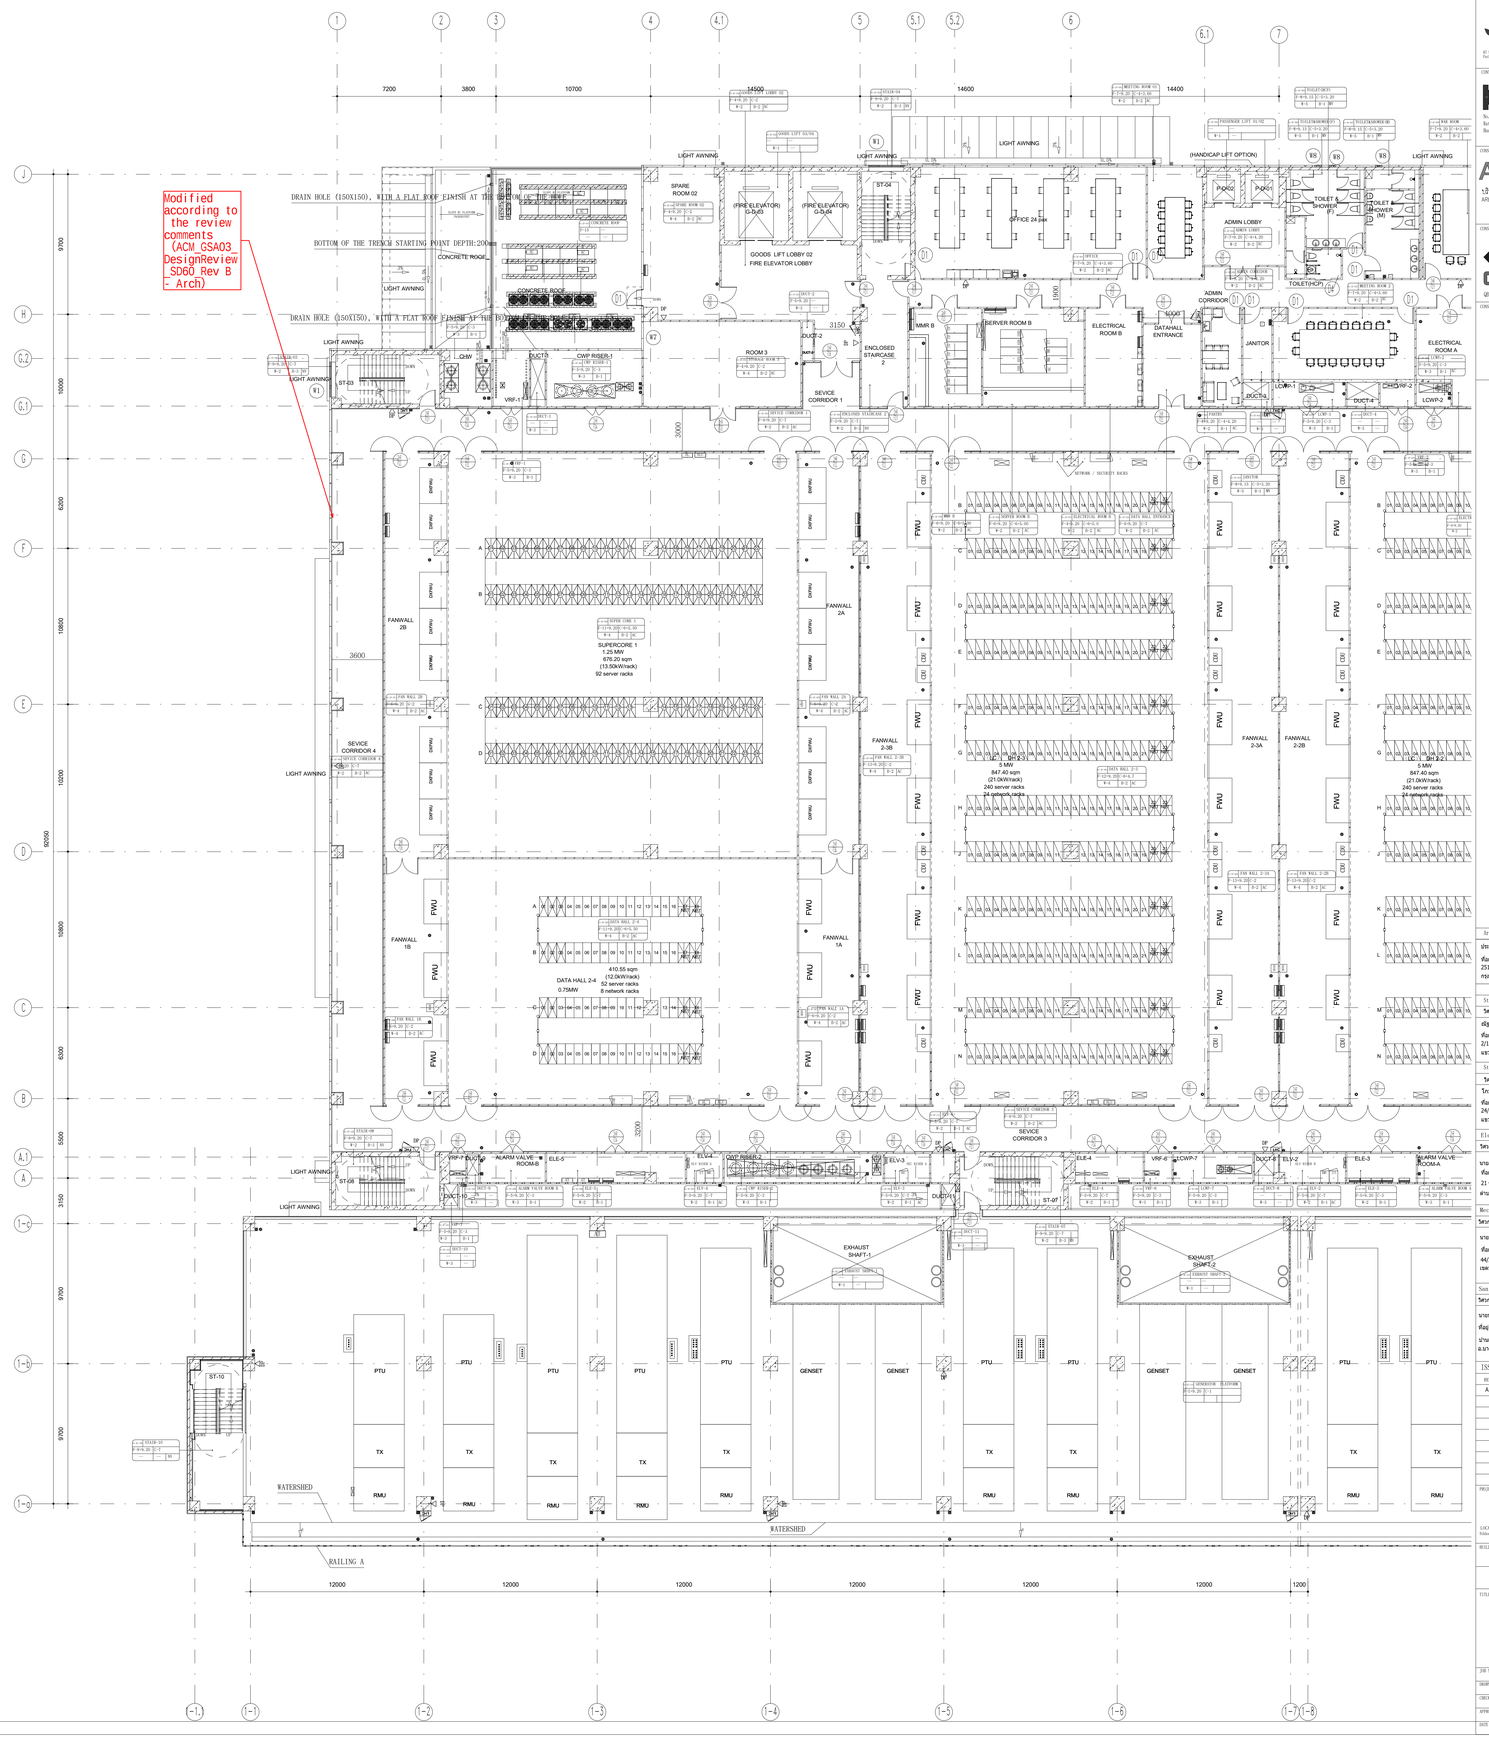

CLIENT :
GULF EDGE DC 01
87 Ratchadaphisek Road, A Thai Tower 11th. Floor, All Seasons Place, Lumphini, Pathumwan, Bangkok 10330, Thailand

CONTRACTOR :
No. 202, Room No. 1603, 16/F, Le Concorde Building, Ratchadaphisek Road, Huaykhwang Sub-District, Huaykhwang District, Bangkok Metropolitan 10310.

CONSULTANT :
ARbay
บริษัท อาร์เบย์ จำกัด
ARbay Company Limited
31-41 Floor Bangkok Insurance Building 25 South Sathorn road Yannawaee Sathorn Bangkok 10120 THAILAND
T +66 (0) 2286 0870-7
F +66 (0) 2286 2461
info@arbay.co.th

CONSULTANT :
QBIC ENGINEERS AND ARCHITECTS CO., LTD.
Qbic Engineers & Architects Co.,Ltd.
9 Soi KRUNG 1 SUKHUMVIT 63(ONNUT), KLONG TOEI, KLONG TOEI, BANGKOK, 10110
Tel 662-550-5272
Fax 662-381-5272
E-Mail : qbic@qbic.co.th, www.qbic.co.th

CONSULTANT :
MITR
MITR TECHNICAL CONSULTANT CO., LTD.
138/8-139 FLOOR, CAMPUS TOWER BUILDING, RAMA IV RD., WONGMAHAMEK, KLONGTOEI, BANGKOK 10110, THAILAND
TEL : (+)(66) 2679 99 00
FAX : (+)(66) 2679 9901 E-mail : mail@mitr.co.th

Architect : SIGNATURE
ประกิต พรกาญจน์ วสท. 580
ที่อยู่
251/1 ถ.ราชวิถีใน แขวงทุ่งพญาไท เขตราชเทวี กรุงเทพมหานคร โทรศัพท์ 02-286-8199

Structural Engineer : SIGNATURE
วิศวกรผู้ออกแบบโครงสร้าง
ศรัญญ์ สงวนวงศ์ วส. 1423
ที่อยู่
2/1 ซ.ราชพฤกษ 150 ถ.ราชพฤกษ แขวง สวนพลู เขต สาทรใต้ กทม. 10240

Structural Inspector : SIGNATURE
วิศวกรผู้ตรวจงานออกแบบโครงสร้าง
โกมล จุฬะเกียร วส. 964
ที่อยู่
24/18 ซ.นวลจันทร์ 129 ถ. นวลจันทร์ แขวง นวลจันทร์ เขต บึงกุ่ม กทม. 10230

Electrical Engineer : SIGNATURE
วิศวกรผู้ออกแบบระบบไฟฟ้ากำลัง
นายอภิชาต บุณยวิทย์ วฟท.1265
ที่อยู่
21 ซอยนวมินทร์ 13
ตำบลท่าทราย อ.เมืองนนทบุรี จ.นนทบุรี 11000

Mechanical Engineer : SIGNATURE
วิศวกรผู้ออกแบบระบบเครื่องกลและเครื่องปรับอากาศ
นายประสิทธิ์ เที่ยรสมทร วก.1221
ที่อยู่
44/272 ซอยนวมทรงค์ 35/1 แขวงนวมทรงค์ เขตบางซื่อ กทม. 10150

Sanitary Engineer : SIGNATURE
วิศวกรผู้ออกแบบระบบสุขาภิบาล และดับเพลิง
นายเศรวาส ศรีนิลยงค์ วส. 215
ที่อยู่
บ้านเลขที่ 99/107 หมู่ที่ 3 ต.คีรีมาศ/หนองบัว อ.เมืองสวรรค์ จ.สุโขทัย/กำแพง 10540

ISSUE/REVISION

REV.	ISSUE/REVISION	DATE
A	90% DEVELOPED	09/05/2026

PROJECT NAME :
GEDC 01

LOCATION:
Nikhom Phatthana district, Rayong ...Industrial estate,IPAC

BUILDING :
MAIN BUILDING

90% DEVELOPED

TITLE :
2ND FLOOR PHASING PLAN(DC BUILDING A)PART 1

JOB NO.	SCALE
	1 : 150
DRAWN 作者	REF.
CHECKED 審図员	DWG. NO.
APPROVED 審核者	MPK01A-90-A-P-202
DATE 2026.05.09	

NOTE :THIS PRINT IS OF A CONFIDENTIAL NATURE, IT SHALL NOT BE TRACED, PHOTOGRAPHED, PHOTOSTATED OR REPRODUCED IN ANY MANER, NOR USED FOR ANY PURPOSE WHATSOEVER EXCEPT BY WRITTEN PERMISSION

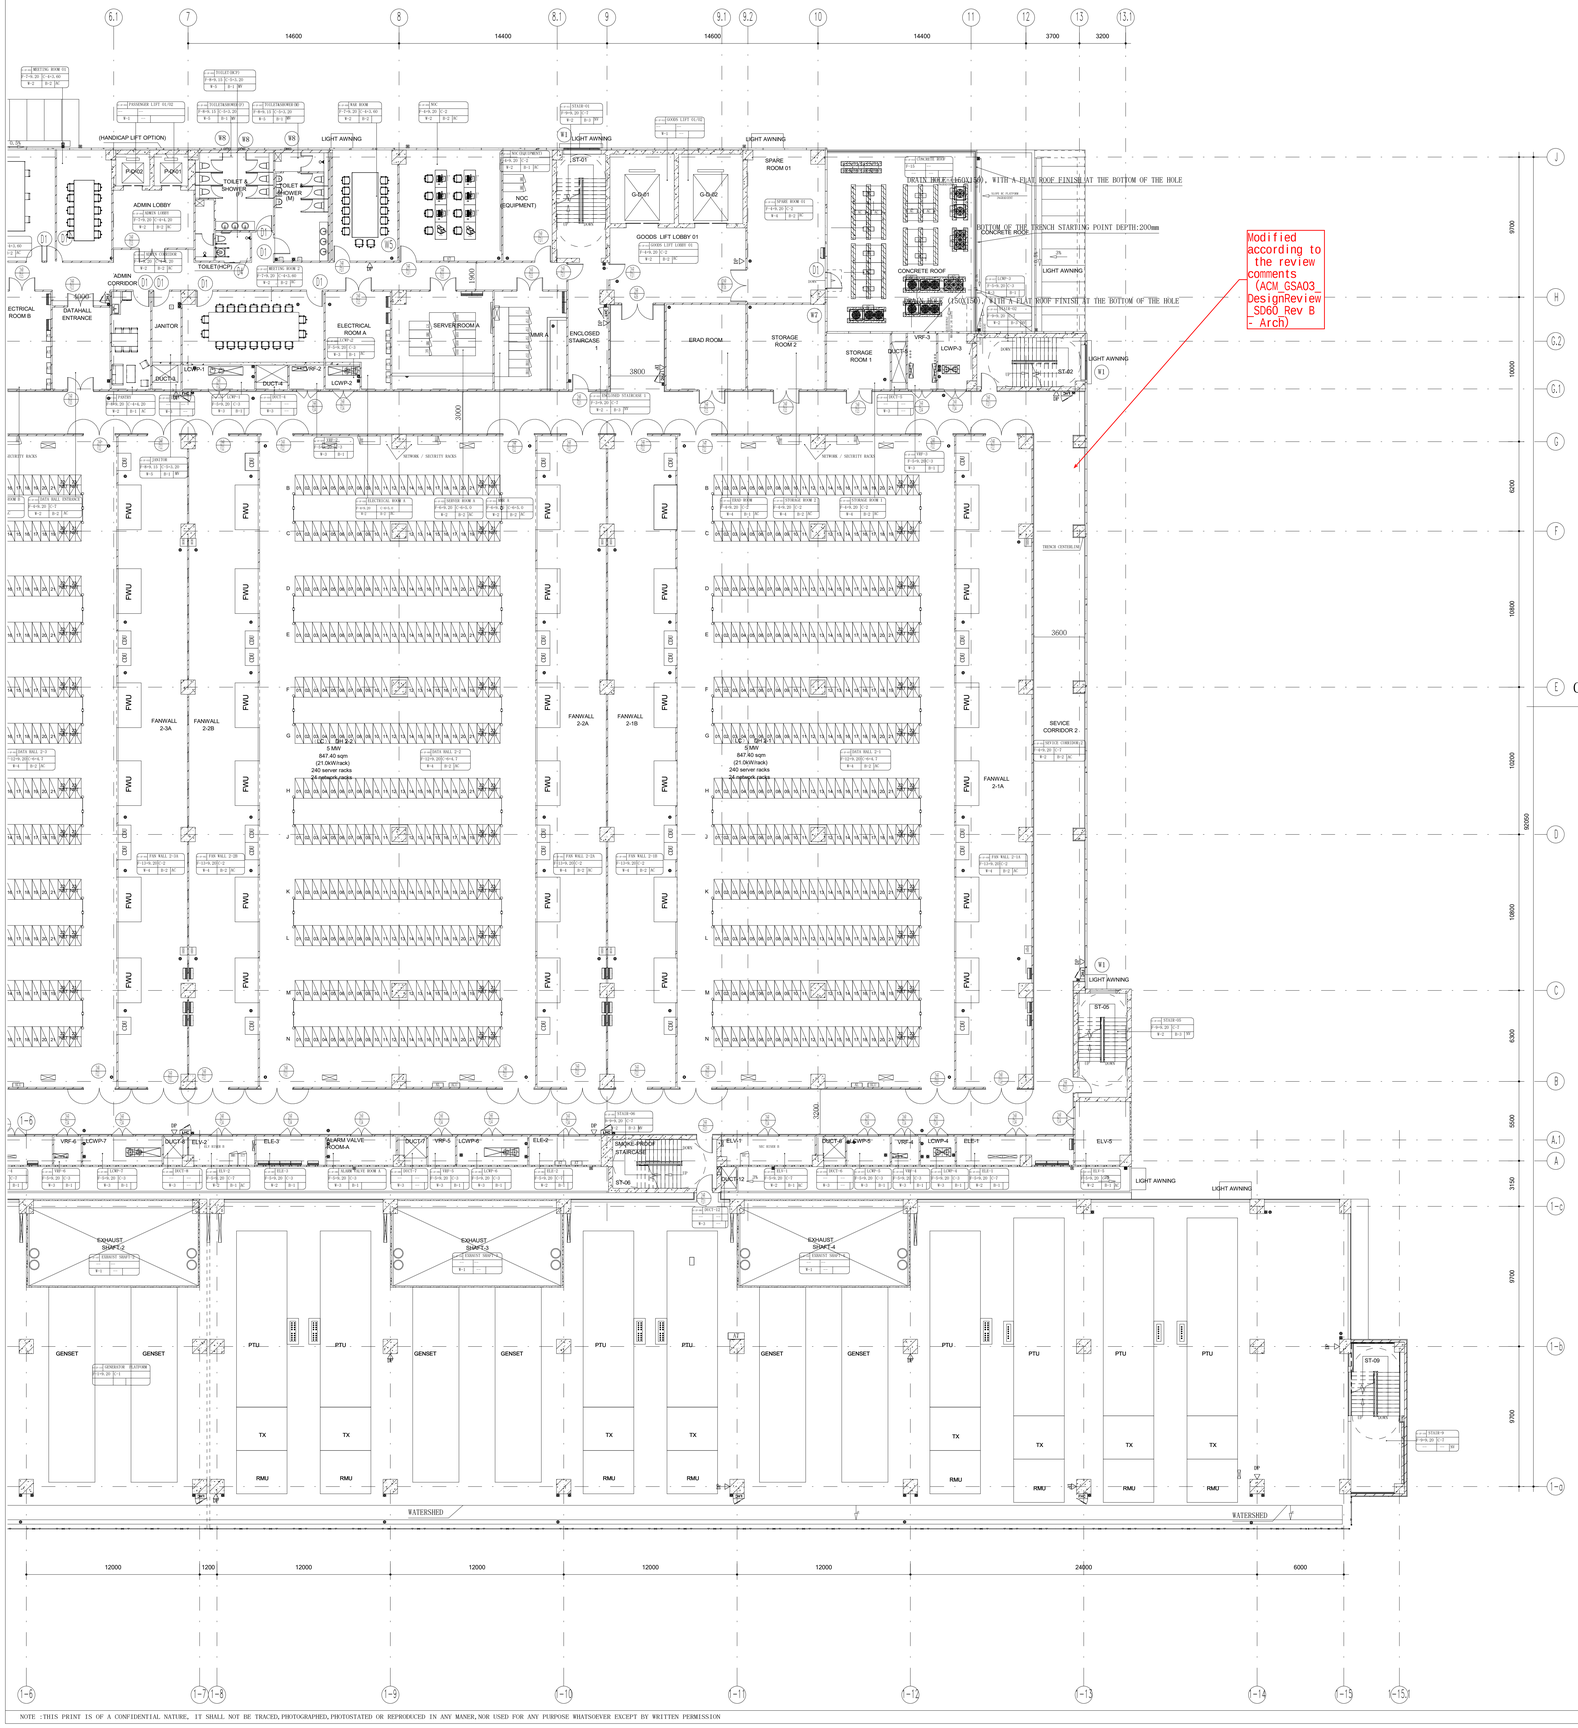

NOTE :
THE PHASED IMPLEMENTATION PLAN (WITH PHASE 1 DELIVERED ON [---], PHASE 2 ON [---], PHASE 3 ON [---], AND PHASE 4 ON [---]) IS FULLY ALIGNED WITH TIKTOK'S DEVICE INSTALLATION SCHEDULE. THE OVERALL PROJECT TIMELINE AND FINAL DELIVERY DATE REMAIN UNCHANGED, AND ALL WORK MUST BE COMPLETED WITHIN THE INTEGRATED SCOPE OF

LEGEND :

PHASE 1(------)
PHASE 2(----)
PHASE 3(------)
PHASE 4(------)

ALL ADHESIVES, SEALANTS, PAINTS, PRIMERS AND COATINGS SHALL BE LOW-VOC CONTENT AND LOW-VOC EMISSIONS MATERIALS.
2、ALL CEILING BOARDS SHALL BE LOW-VOC EMISSIONS MATERIALS.
3、USED AT LEAST 20 EPD PRODUCTS FROM 5 MANUFACTURERS.
4、ALL MATERIALS SHALL COMPLY WITH LEED TOR."

Modified according to the review comments (ACM_GSA03_DesignReview _SD60_Rev B - Arch)

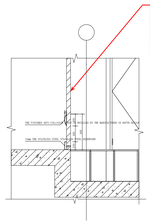

Collision strip Detailed Drawings

Modified according to the review comments (ACM_GSA03_DesignReview SD60_Rev B - Arch)

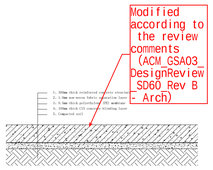

Typical Detail-Ground Floor Damp-Proof Course

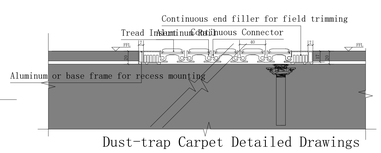

Dust-trap Carpet Detailed Drawings

2ND FLOOR PHASING PLAN (DC BUILDING A) PART 2

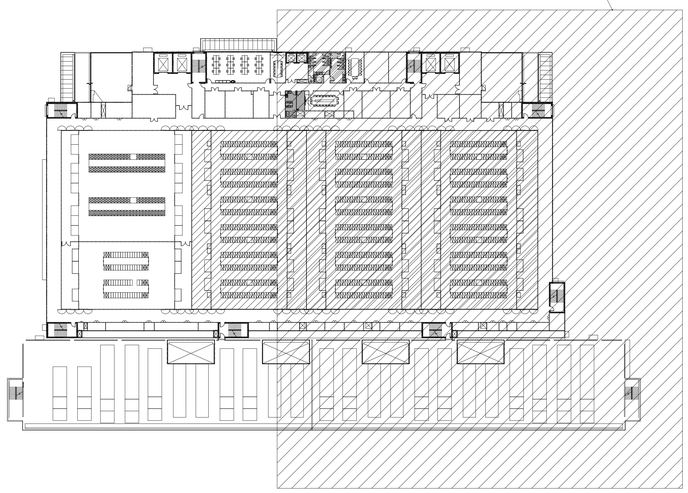

2ND FLOOR PHASING PLAN (DC BUILDING A) PART 2

NOTE :THIS PRINT IS OF A CONFIDENTIAL NATURE, IT SHALL NOT BE TRACED, PHOTOGRAPHED, PHOTOSTATED OR REPRODUCED IN ANY MANER, NOR USED FOR ANY PURPOSE WHATSOEVER EXCEPT BY WRITTEN PERMISSION

CLIENT :
GULF EDGE DC 01
40 Ratchada Road, 4 Thai Tower 11th. Floor, All Seasons Place, Lumpini, Pathumwan, Bangkok 10330, Thailand

CONTRACTOR :
华西发展(泰国)有限公司
บริษัท หัวซี ดีเวลลอปเม้นท์ (ประเทศไทย) จำกัด
HUASEE DEVELOPMENT CO.,LTD
No. 202, Room No. 1603, 16/F, Le Concorde Building, Ratchadaphisek Road, Huaikhwang Sub-District, Huaikhwang District, Bangkok Metropolitan 10310.

CONSULTANT :
ARbay
บริษัท เอ อาร์ เบ จำกัด
ARbay Company Limited
31 st Floor Bangkok Insurance Building 25 South Sathorn road Yannawa Sathorn Bangkok 10120 THAILAND
T +66 (0) 2286 8787
F +66 (0) 2286 2461
info@arbay.co.th

CONSULTANT :
Qbic Engineers & Architects Co.,Ltd.
9 Soi KASEM 1 CHAMCHURI ROAD, PATHUMWAN DISTRICT, BKOK METROPOLIS 10330
Tel 662-950-0251
Fax 662-950-1251
E-Mail : qbic@qbic.co.th, www.qbic.co.th
QBIC ENGINEERS AND ARCHITECTS CO.,LTD.

CONSULTANT :
MITR
MITR TECHNICAL CONSULTANT CO.,LTD.

Architect :		SIGNATURE
ประกิต	พนางกูรโต	วสท. 580
ที่อยู่	251/1 ถ.ราชเดื่อง แขวงหอรัตไชย เขตป้อมปราบ กรุงเทพมหานคร โทรศัพท์ 02-286-8199	
Structural Engineer :		SIGNATURE
วิศวกรผู้ออกแบบโครงสร้าง		
เชิญสุดม	สงวนวงศ์	วส 1423
ที่อยู่	2/1 ซ.ราษฎร์พัฒนา 150 ถ.ราษฎร์พัฒนา แขวง สะพานสูง เขต สะพานสูง กทม. 10240	
Structural Inspector :		SIGNATURE
วิศวกรผู้ตรวจสอบโครงสร้าง		
ไกรเลิศ	จุฬารัศมี	วส 964
ที่อยู่	24/18 ซ.นวมินทร์ 129 ถ. นวมินทร์ แขวง นวลจันทร์ เขต บึงกุ่ม กทม. 10230	
Electrical Engineer :		SIGNATURE
วิศวกรผู้ออกแบบระบบไฟฟ้าต่ำกลิ่น		
นายอภิรัก บุตรไทย	วฟท.1265	
ที่อยู่	21 ซอยรามคำแหงนิวมิตร 13 ถ.รามคำแหง แขวงสะพานสูง ถ.บางกะปิ 10240	
Mechanical Engineer :		SIGNATURE
วิศวกรผู้ออกแบบระบบเครื่องกลและระบบปรับอากาศ		
นายประสิทธิ์ เกียรติสยาม	วท.1221	
ที่อยู่	44/372 ซอยนวมงกุฎที่ 35/1 แขวงคลองกุ่ม เขตบางกะปิ กทม. 10150	
Sanitary Engineer :		SIGNATURE
วิศวกรผู้ออกแบบระบบสุขาภิบาล และดับเพลิง		
นายเทพกร สมัยเหมาะ	วส. 215	
ที่อยู่	บ้านเลขที่ 99/107 หมู่ที่ 3 ต.สิงหนคร(หน้าท่อ) อ.เมืองสงขลา จ. สงขลา(ปากรอ 10540)	

ISSUE/REVISION

REV.	DESCRIPTION	DATE
A	90% DEVELOPED	09/05/2026

PROJECT NAME :
GEDC 01
LOCATION:
BUILDING :
MAIN BUILDING
90% DEVELOPED
TITLE :
2ND FLOOR PHASING PLAN(DC BUILDING A)PART 2

JOB NO.		SCALE	1 : 150
DRAWN	作者	REF.	
CHECKED	审图员	DWG. NO.	
APPROVED	审核者	MPK01A-00-A-P-203	
DATE	2026.05.09		

Modified according to the review comments (ACM_GSA03_DesignReview_SD60_Rev B - Arch)

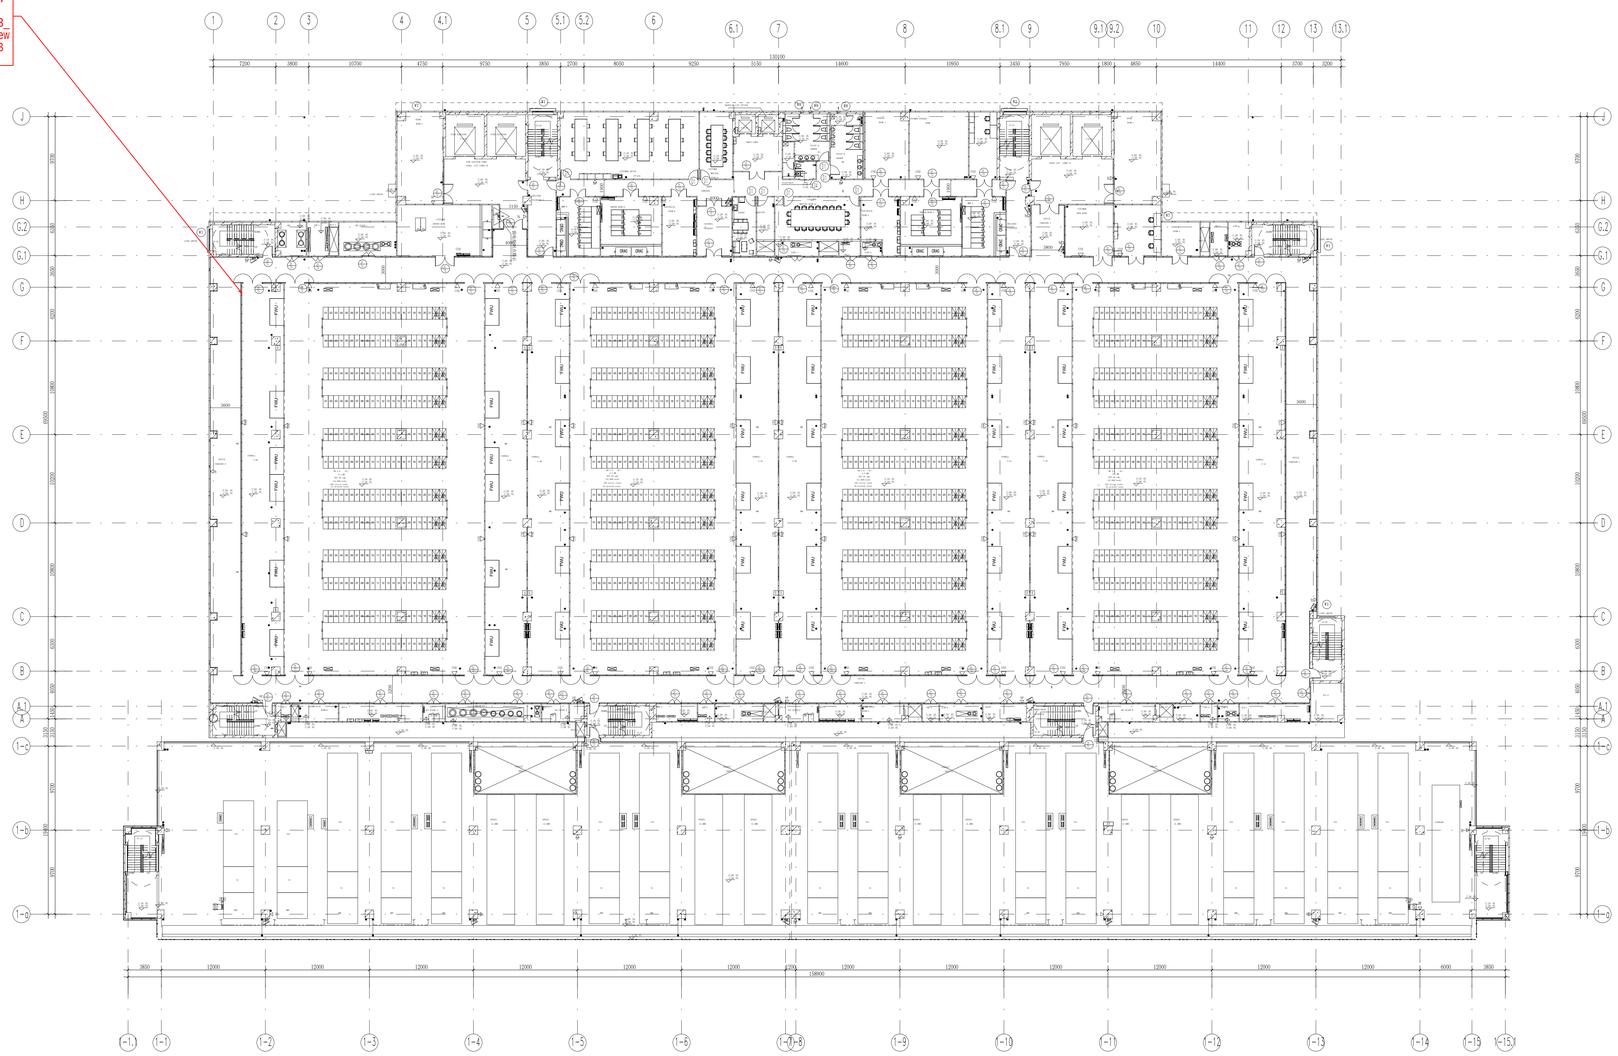

3RD FLOOR PLAN(BUILDING A)

SCALE 1:250

FLOOR AREA:12238.10 sqm
OVERALL GROSS FLOOR AREA:40900.20 sqm

NOTE :THIS PRINT IS OF A CONFIDENTIAL NATURE, IT SHALL NOT BE TRACED, PHOTOGRAPHED, PHOTOSTATED OR REPRODUCED IN ANY MANER, NOR USED FOR ANY PURPOSE WHATSOEVER EXCEPT BY WRITTEN PERMISSION

CLIENT :

GULF EDGE DC 01

87/2 Wireless Road, 4 Thai Tower 11th. Floor, All Seasons Place, Lumpini, Pathumwan, Bangkok 10330, Thailand

CONTRACTOR :

华西发展(泰国)有限公司
บริษัท หัวซีย ดีเวลอปเม้นท์ (ประเทศไทย) จำกัด
HUASEE DEVELOPMENT CO.,LTD.
No. 202, Room No. 1603, 16/F, Le Concorde Building, Ratchadaphisek Road, Huaikhwang Sub-District, Huaikhwang District, Bangkok Metropolitan 10310.

CONSULTANT :

ARbay
บริษัท เอ อาร์ เบย์ จำกัด
ARbay Company Limited
31 st Floor Bangkok Insurance Building 25 South Sathorn road Thungmahamek Sathorn Bangkok 10120 THAILAND
T +66 22 226 0677
F +66 22 226 2661
info@arbay.co.th

CONSULTANT :

Qbic Engineers & Architects Co.,Ltd.
9 Soi KASEM 1 SUKHUMVIT ROAD, KLONGTOEY DISTRICT, KLONG WATTHANA DISTRICT BANGKOK
Tel 662-550-0251
Fax. 662-381-1211
E-Mail : qbic@qbic.co.th, www.qbic.co.th
QBIC ENGINEERS AND ARCHITECTS CO.,LTD.

CONSULTANT :

MITR
MITR TECHNICAL CONSULTANT CO.,LTD.
119/8-11a FLOOR, EMPIRE TOWER BUILDING, RAMA IV RD., YENAKARAM, SUBDIS, BANGKOK 10120, THAILAND
TEL. : (+)(66)-0-2679-99-00
FAX. : (+)(66)-0-2679-9988 E-mail : mail@mitr.co.th

Architect :	SIGNATURE
ประกิต พรานรัตน์ วสถ. 580 ที่อยู่ 251/1 ถ.ราชดำเนิน แขวงบวรนิเวศ เขตพระนคร กรุงเทพมหานคร โทรศัพท์ 02-286-8199	

Structural Engineer :	SIGNATURE
วิศวกรผู้ออกแบบโครงสร้าง ศรัณสม สงวนวงศ์ วส 1423 ที่อยู่ 2/1 ซ.ราชดำเนิน 150 ถ.ราชดำเนิน แขวง สะพานมอญ เขต สะพานมอญ กทม. 10240	

Structural Inspector :	SIGNATURE
วิศวกรผู้ตรวจสอบโครงสร้าง โกเมน พูลเกิดทรัพ วส 964 ที่อยู่ 24/18 ซ.นวลิงค์ 129 ถ. นวลิงค์ แขวง นวลิงค์ เขต บึงกุม กทม. 10230	

Electrical Engineer :	SIGNATURE
วิศวกรผู้ออกแบบระบบไฟฟ้ากำลัง นายอภิรัก บุรณวิทย์ วฟท.1265 ที่อยู่ 21 ซอยรามคำแหงซอย 13 ตำบลหัวหมาก อ.เมืองนนทบุรี จ.นนทบุรี 11000	

Mechanical Engineer :	SIGNATURE
วิศวกรผู้ออกแบบระบบเครื่องกลและปรับอากาศ นายประสิทธิ์ เที่ยงสงคราม วก.1221 ที่อยู่ 44/372 ซอยบางกอกซอย 35/1 แขวงบอนด์ เขตบางซื่อกรุงเทพ กทม. 10150	

Sanitary Engineer :	SIGNATURE
วิศวกรผู้ออกแบบระบบสุขาภิบาล และดับเพลิง นายเทพกวาส ตนินนท์ วส. 215 ที่อยู่ บ้านเลขที่ 99/107 หมู่ที่ 3 ต.ศีรษะกระบือ อ.บางเลน จ.นครปฐม 73130	

ISSUE/REVISION

REV.	DESCRIPTION	DATE
A	90% DEVELOPED	09/05/2026

PROJECT NAME :

GEDC 01

LOCATION:
Nikhom Phattana district, Rayong ,, industrial estate,IEAT

BUILDING :

MAIN BUILDING

90% DEVELOPED

TITLE :

3RD FLOOR PLAN (DC BUILDING A)

JOB NO.	SCALE
	1 : 250
DRAWN: KHJ	REF.
CHECKED: LJC	DRG. NO.
APPROVED: LXD	MPK01A-90-A-P-301
DATE: 2026.05.09	

NOTE :
THE PHASED IMPLEMENTATION PLAN (WITH PHASE 1 DELIVERED ON [---], PHASE 2 ON [---], PHASE 3 ON [---], AND PHASE 4 ON [---]) IS FULLY ALIGNED WITH TIKTOK'S DEVICE INSTALLATION SCHEDULE. THE OVERALL
PROJECT TIMELINE AND FINAL DELIVERY DATE
REMAIN UNCHANGED, AND ALL WORK MUST BE
COMPLETED WITHIN THE INTEGRATED SCOPE OF
PHASING AND SCHEDULE.

PHASE 1(.....)

PHASE 3(.....)

PHASE 2(....)

PHASE 4(.....)

LOW-EMITTING
1、ALL ADHESIVES, SEALANTS, PAINTS, COATINGS AND FLOORINGS SHALL BE LOW-VOC CONTENT AND LOW-VOC EMISSIONS MATERIALS.
2、ALL CEILING BOARDS SHALL BE LOW-VOC EMISSIONS MATERIALS.
3、USED AT LEAST 20 EPD PRODUCTS FROM 5
MANUFACTURERS.
4、ALL MATERIALS SHALL COMPLY WITH LEED
TOR."

Modified according to the review comments (ACM_GSA03_DesignReview_SD60_Rev B - Arch)

Modified according to the review comments (ACM_GSA03_DesignReview_SD60_Rev B - Arch)

Typical Detail-Ground Floor Damp-Proof Course

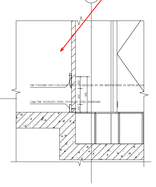

Collision strip Detailed Drawings

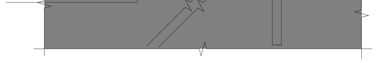

Dust-trap Carpet Detailed Drawings

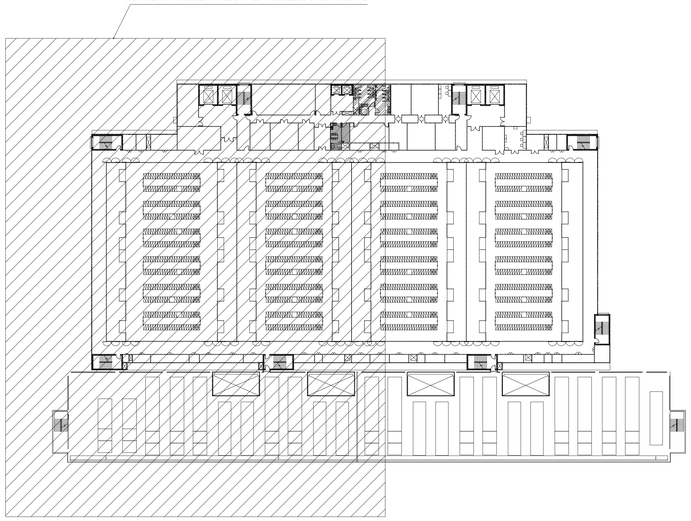

3RD FLOOR PHASING PLAN(DC BUILDING A)PART 1

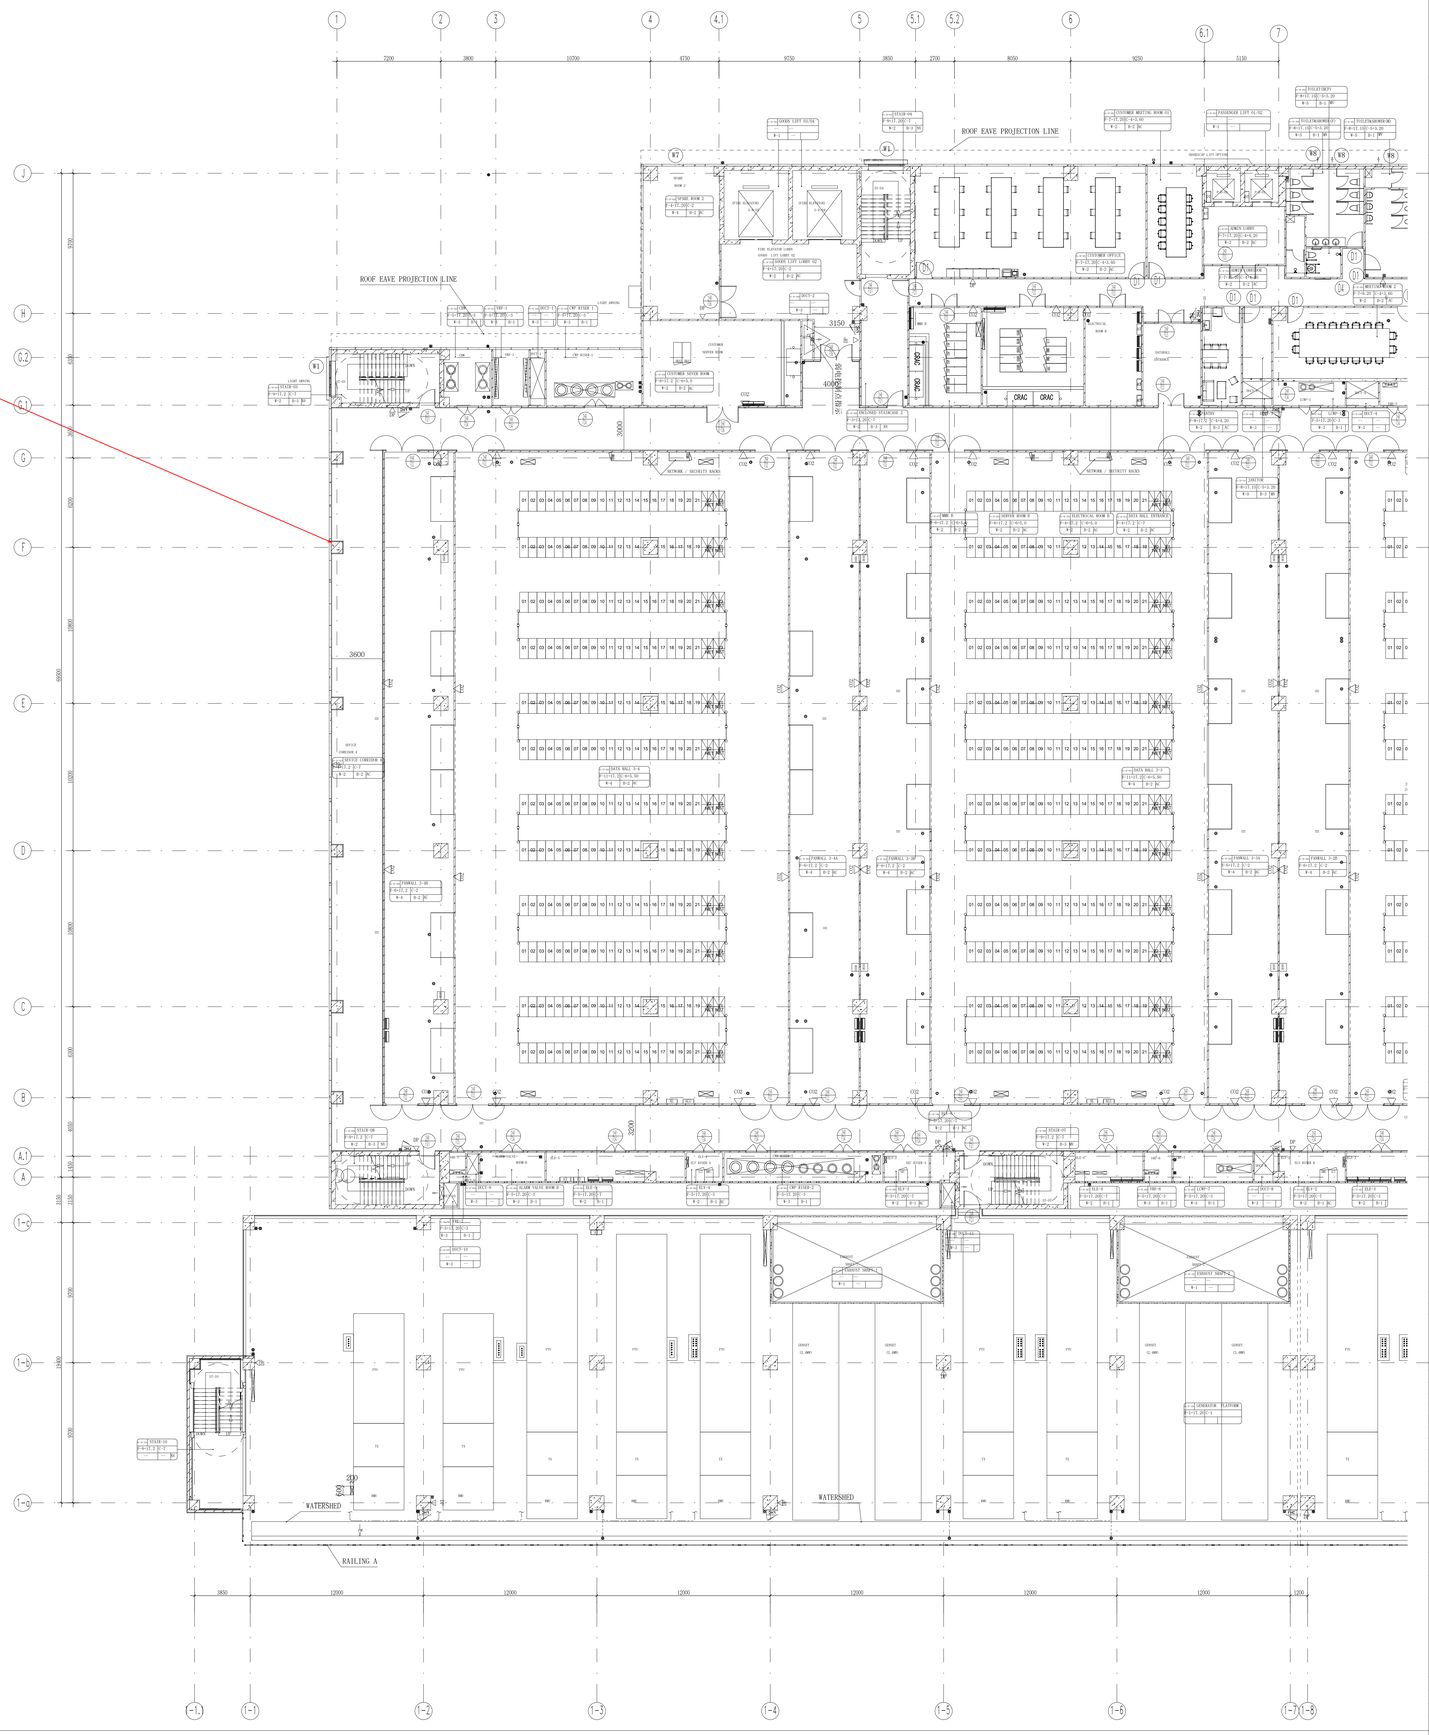

CLIENT :

GULF EDGE DC 01

87/2 Wireless Road, 4 Thai Tower 11th, Floor, All Seasons Place, Lumpini, Pathumwan, Bangkok 10330, Thailand

CONTRACTOR :

华西发展(泰国)有限公司
บริษัท หัวซีย ดีเวลอปเม้นท์ (ประเทศไทย) จำกัด
HUASHI DEVELOPMENT CO.,LTD.
No. 202, Room No. 1603, 16/F, Le Concorde Building, Ratchadaphisek Road, Huaikhwang Sub-District, Huaikhwang District, Bangkok Metropolitan 10310.

CONSULTANT :

ARbay
บริษัท เอ อาร์ เบย์ จำกัด
ARbay Company Limited
31 st Floor Bangkok Insurance Building 25 South Sathorn road Thungmahamek Sathorn Bangkok 10120 THAILAND
T +66 02 2286 8787
F +66 02 2286 2861
info@arbay.co.th

CONSULTANT :

Qbic Engineers & Architects Co.,Ltd.
Tel 662-950-0251
Fax 662-580-1221
E-Mail : qbic@qbic.co.th, www.qbic.co.th
QBIC ENGINEERS AND ARCHITECTS CO.,LTD.

CONSULTANT :

MITR
MITR TECHNICAL CONSULTANT CO.,LTD.

Architect :	SIGNATURE
ประกิต พลางกูร วสถ. 580 ที่อยู่ 251/1 ถ.ราชดำเนิน แขวงชนะสงคราม เขตพระนคร กรุงเทพมหานคร โทรศัพท์ 02-286-8199	

Structural Engineer :	SIGNATURE
วิศวกรผู้ออกแบบโครงสร้าง ศิริสุดา ตระวรรณ์ ว. 1423 ที่อยู่ 2/1 ซ.ราชดำเนิน 150 ถ.ราชดำเนิน แขวง สะพานหูน เขต สะพานหูน กทม. 10240	

Structural Inspector :	SIGNATURE
วิศวกรผู้ตรวจสอบโครงสร้าง ไกรณ พุทวโรกร ว. 964 ที่อยู่ 24/18 ซ.นวมินทร์ 129 ถ. นวมินทร์ แขวง นวลจันทร์ เขต บึงกุ่ม กทม. 10230	

Electrical Engineer :	SIGNATURE
วิศวกรผู้ออกแบบระบบไฟฟ้ากำลัง นายสุทัศร์ บุตรวิทย์ วฟก.1265 ที่อยู่ 21 ซอยลาดพร้าวซอย 13 ถ.ลาดพร้าว แ.เขื่องนครบาลี จ.นนทบุรี 11000	

Mechanical Engineer :	SIGNATURE
วิศวกรผู้ออกแบบระบบเครื่องกลและระบายอากาศ นายประสิทธิ์ เที่ยงสุนทร ว.ก.1221 ที่อยู่ 44/372 ซอยนวลจันทร์ 35/1 แขวงนวลจันทร์ เขตบางกะปิ กทม. 10150	

Sanitary Engineer :	SIGNATURE
วิศวกรผู้ออกแบบระบบสุขาภิบาล และดับเพลิง นายศศากร ศรีนิยงค์ ว.ส. 215 ที่อยู่ บ้านเลขที่ 99/107 หมู่ที่ 3 ต.ศิรษะกระโปอง อ.บางพลี จ.สมุทรปราการ 10540	

ISSUE/REVISION

REV.	DESCRIPTION	DATE
A	90% DEVELOPED	09/05/2026

PROJECT NAME :

GEDC 01

LOCATION:

BUILDING :

MAIN BUILDING

90% DEVELOPED

TITLE :

3 RD FLOOR PHASING PLAN (DC BUILDING A)PART 1

JOB NO.	SCALE
	1 : 150
DRAWN XHJ	REF.
CHECKED LJC	DWG. NO.
APPROVED LJD	MPK21A-90-A-P-302
DATE 2026.05.09	

NOTE :THIS PRINT IS OF A CONFIDENTIAL NATURE, IT SHALL NOT BE TRACED, PHOTOGRAPHED, PHOTOSTATED OR REPRODUCED IN ANY MANER, NOR USED FOR ANY PURPOSE WHATSOEVER EXCEPT BY WRITTEN PERMISSION

Modified according to the review comments (ACM_GSA03_DesignReview_SD60_Rev B - Arch)

ROOF EAVE PROJECTION LINE

NOTE :
THE PHASED IMPLEMENTATION PLAN (WITH PHASE 1 DELIVERED ON [---], PHASE 2 ON [---], PHASE 3 ON [---], AND PHASE 4 ON [---]) IS FULLY ALIGNED WITH TIKTOK'S DEVICE INSTALLATION SCHEDULE. THE OVERALL PROJECT TIMELINE AND FINAL DELIVERY DATE REMAIN UNCHANGED, AND ALL WORK MUST BE COMPLETED WITHIN THE INTEGRATED SCOPE OF THE PROJECT."

LEGEND

PHASE 1(.....)
PHASE 2(....)
PHASE 3(.....)
PHASE 4(.....)

ALL ADHESIVES, SEALANTS, PAINTS, PRIMERS, AND COATINGS SHALL BE LOW-VOC CONTENT AND LOW-VOC EMISSIONS MATERIALS.
2、ALL CEILING BOARDS SHALL BE LOW-VOC EMISSIONS MATERIALS.
3、USED AT LEAST 20 EPD PRODUCTS FROM 5 MANUFACTURERS.
4、ALL MATERIALS SHALL COMPLY WITH LEED TOR."

Modified according to the review comments (ACM_GSA03_DesignReview_SD60_Rev B - Arch)

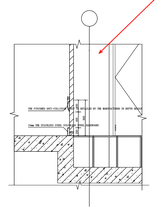

Collision strip Detailed Drawings

Modified according to the review comments (ACM_GSA03_DesignReview_SD60_Rev B - Arch)

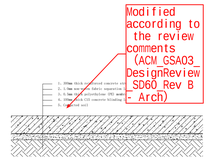

Typical Detail-Ground Floor Damp-Proof Course

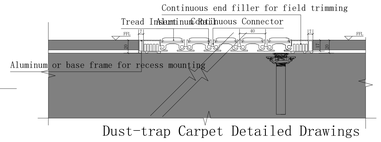

Dust-trap Carpet Detailed Drawings

3RD FLOOR PHASING PLAN （DC BUILDING A）PART 2

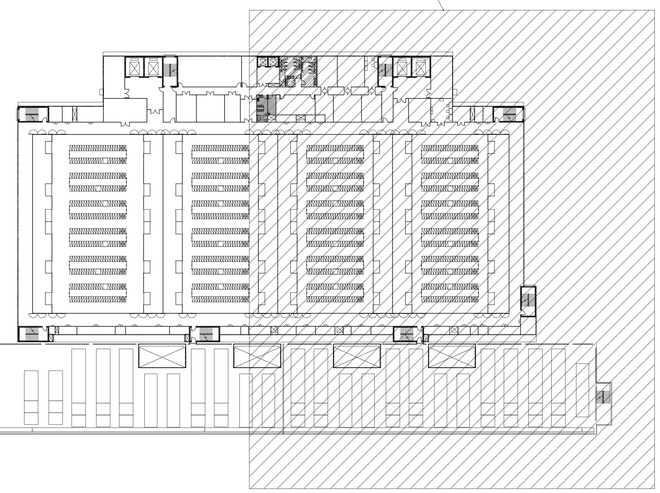

3RD FLOOR PHASING PLAN(DC BUILDING A)PART 2

NOTE :THIS PRINT IS OF A CONFIDENTIAL NATURE, IT SHALL NOT BE TRACED, PHOTOGRAPHED, PHOTOSTATED OR REPRODUCED IN any MANER, NOR USED FOR ANY PURPOSE WHATSOEVER EXCEPT BY WRITTEN PERMISSION

CLIENT :

GULF EDGE DC 01

40 Ratchadaphisek Road, A Thai Tower 11th, Floor, All Seasons Place, Lumphini, Pathumwan, Bangkok 10330, Thailand

CONTRACTOR :

华西发展(泰国)有限公司
บริษัท หัวซีย ดีเวลอปเม้นท์ (ประเทศไทย) จำกัด
HUAXI DEVELOPMENT CO.,LTD
No. 202, Room No. 1603, 16/F, Le Concorde Building, Ratchadaphisek Road, Huaikhwang Sub-District, Huaikhwang District, Bangkok Metropolitan 10310.

CONSULTANT :

ARbay
บริษัท เออาร์ เบย์ จำกัด
ARbay Company Limited
32 nd Floor Bangkok Insurance Building 25 South Sathorn road Thungmahamek Sathorn Bangkok 10120 THAILAND
T +66 02 2286 8787
F +66 02 2286 2861
info@arbay.co.th

CONSULTANT :


CONSULTANT :

MITR
MITR TECHNICAL CONSULTANT CO., LTD.

Architect :		SIGNATURE
ประกิต พรานกุลิตร์ วสก. 580 ที่อยู่ 251/1 ถ.พระรามเก้า แขวงสวนหลวง เขตสวนหลวง กรุงเทพมหานคร โทรศัพท์ 02-286-8199		
Structural Engineer :		SIGNATURE
วิศวกรผู้ออกแบบโครงสร้าง ณัฐพัชญ์ ผลวนิชย์ วย. 1423 ที่อยู่ 2/1 ซ.รามคำแหง 150 ถ.รามคำแหง แขวง สะพานสูง เขต สะพานสูง กทม. 10240		
Structural Inspector :		SIGNATURE
วิศวกรผู้ตรวจสอบโครงสร้าง โกเมธ จุฬาภัทร วย. 964 ที่อยู่ 24/18 ซ.นวมินทร์ 129 ถ. นวมินทร์ แขวง นวลจันทร์ เขต บึงกุ่ม กทม. 10230		
Electrical Engineer :		SIGNATURE
Mechanical Engineer :		SIGNATURE
วิศวกรผู้ออกแบบระบบเครื่องกลและระบบอากาศ นายประสิทธิ์ เตียวสกุล วก.1221 ที่อยู่ 44/372 ซอยนวมงกุฎที่ 35/1 แขวงลาดพร้าว เขตบางกะปิ กทม. 10150		
Sanitary Engineer :		SIGNATURE
วิศวกรผู้ออกแบบระบบสุขาภิบาล และดับเพลิง นายเดชกวาย ศรีนันทร์ วส. 215 ที่อยู่ บ้านเลขที่ 99/107 หมู่ที่ 3 ต.ศิรษะจรเข้น้อย อ.บางเสาธง จ.สมุทรปราการ 10540		

ISSUE/REVISION

REV.	DESCRIPTION	DATE
A	90% DEVELOPED	09/05/2026

PROJECT NAME :

GEDC 01

LOCATION:
Nikhom Phatthana district, Rayong , ,industrial estate,IEAC

BUILDING :

MAIN BUILDING

90% DEVELOPED

TITLE :

3 RD FLOOR PHASING PLAN(DC BUILDING A)PART 2

JOB NO.		SCALE	1 : 150
DRAWN	KHJ	REF.	
CHECKED	LJC	DRG. NO.	MPK01A-90-A-P-303
APPROVED	LXD		
DATE	2026.05.09		

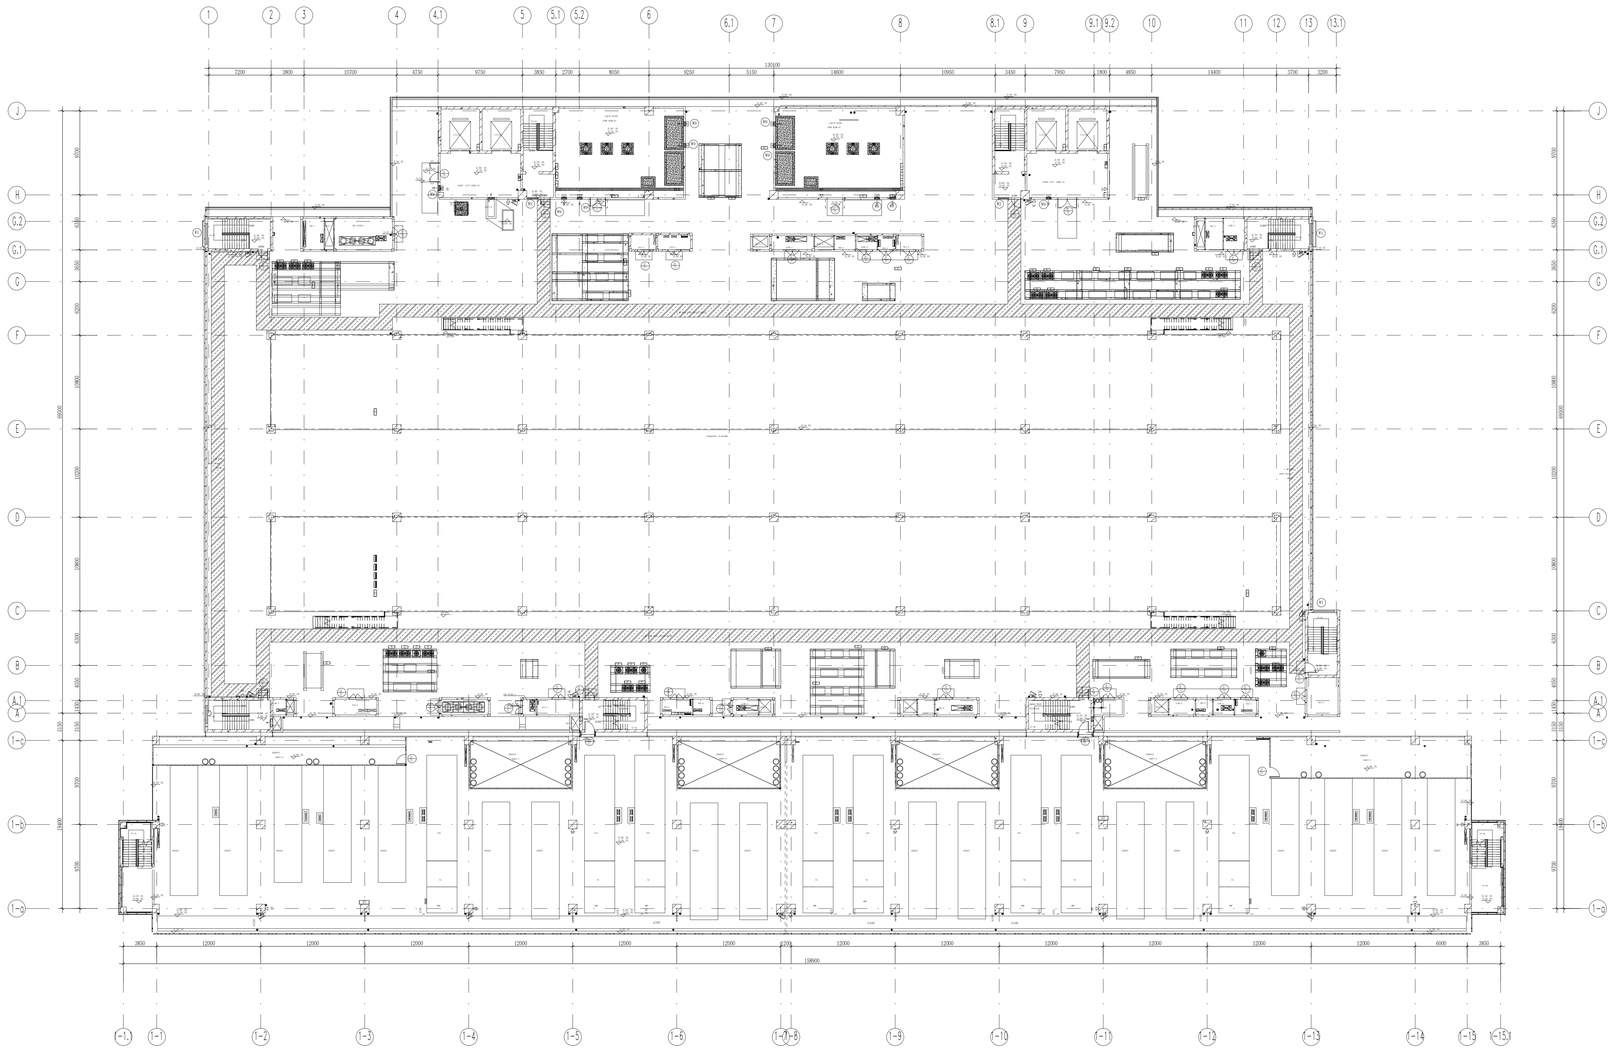

ROOF FLOOR PLAN(DC BUILDING A）

SCALE 1:250

FLOOR AREA:12238.10 sqm

OVERALL GROSS FLOOR AREA:40900.20 sqm

NOTE :THIS PRINT IS OF A CONFIDENTIAL NATURE, IT SHALL NOT BE TRACED, PHOTOGRAPHED, PHOTOSTATED OR REPRODUCED IN ANY MANER, NOR USED FOR ANY PURPOSE WHATSOEVER EXCEPT BY WRITTEN PERMISSION

CLIENT :

GULF EDGE DC 01

87/2 Wireless Road, 4 Thai Tower 11th, Floor, All Seasons Place, Lumpini, Pathumwan, Bangkok 10330, Thailand

CONTRACTOR :

华西发展(泰国)有限公司
บริษัท หัวซีย ดีเวลอปเม้นท์ (ประเทศไทย) จำกัด
HUASEE DEVELOPMENT CO.,LTD.
No. 202, Room No. 1403, 14/F, Le Concorde Building, Ratchadaphisek Road, Huaikhwang Sub-District, Huaikhwang District, Bangkok Metropolitan 10310.

CONSULTANT :

ARbay
บริษัท เออาร์ เบย์ จำกัด
ARbay Company Limited
31 st Floor Bangkok Insurance Building 25 South Sathorn road Thungmahamek Sathorn Bangkok 10120 THAILAND
T +66 22 2286 8787
F +66 22 2286 2861
info@arbay.co.th

CONSULTANT :

Qbic Engineers & Architects Co.,Ltd.
8 Soi KASEM 1 SUKHUMVIT ROAD, KLONGTOEY-NUEA, WATTHANA DISTRICT BANGKOK
Tel 662-550-0251
Fax 662-381-1111
E-Mail : qbic@qbic.co.th, www.qbic.co.th
QBIC ENGINEERS AND ARCHITECTS CO.,LTD.

CONSULTANT :

MITR
MITR TECHNICAL CONSULTANT CO.,LTD.
139/8-12a FLOOR, EMPIRE TOWER BUILDING, RAMA IV RD., YENAKARAWA, SUBDIS, BANGKOK 10120, THAILAND
TEL. : (+)(66)-2679-99-00
FAX. : (+)(66)-2679-9933 E-mail : mitr.co@mitr.co.th

Architect :	SIGNATURE
ประกิต พรานรัตน์ วสถ. 580 ที่อยู่ 251/1 ถ.ราชดำเนิน แขวงบวรนิเวศ เขตพระนคร กรุงเทพมหานคร โทรศัพท์ 02-286-8199	

Structural Engineer :	SIGNATURE
วิศวกรผู้ออกแบบโครงสร้าง ศรัณยพ สงวนวงศ์ วส 1423 ที่อยู่ 2/1 ซ.ราชดำเนิน 150 ถ.ราชดำเนิน แขวง สะพานสูง เขต สะพานสูง กทม. 10240	

Structural Inspector :	SIGNATURE
วิศวกรผู้ตรวจสอบโครงสร้าง โกมล พูลทวีกร วส 964 ที่อยู่ 24/18 ซ.นวมินทร์ 129 ถ. นวมินทร์ แขวง นวมินทร์ เขต มีนบุรี กทม. 10230	

Electrical Engineer :	SIGNATURE
วิศวกรผู้ออกแบบระบบไฟฟ้ากำลัง นายณภัทร บุณยวิทย์ วฟท.1265 ที่อยู่ 21 ซอยรามอินทรา13 ตำบลคำหยาด อ.เมืองนครปฐม จ. นครปฐม 11000	

Mechanical Engineer :	SIGNATURE
วิศวกรผู้ออกแบบระบบเครื่องกลและปรับอากาศ นายปรเมศวร์ เที่ยรสมทร วก.1221 ที่อยู่ 44/272 ซอยบางกอกซี 35/1 แขวงบอนด์ เขตบางซื่อ กทม. 10150	

Sanitary Engineer :	SIGNATURE
วิศวกรผู้ออกแบบระบบสุขาภิบาล และดับเพลิง นายเทพกวาส ตันโยธี วส. 215 ที่อยู่ บ้านเลขที่ 99/107 หมู่ที่ 3 ต.ศิรษะทะเมือก อ.เมืองสงขลา จ.สมุทรปราการ 10540	

ISSUE/REVISION

REV.	DESCRIPTION	DATE
A	90% DEVELOPED	09/05/2026

PROJECT NAME :

GEDC 01

LOCATION:
Nikhom Phattana district, Rayong ,, industrial estate,IPEC

BUILDING :

MAIN BUILDING

90% DEVELOPED

TITLE :

ROOF FLOOR PLAN (DC BUILDING A)

JOB NO.	SCALE	1 : 250
DRAWN	KHJ	REF.
CHECKED	LJC	DWG. NO.
APPROVED	LXD	MPK01A-90-A-P-401
DATE	2026.05.09	

NOTE :
THE PHASED IMPLEMENTATION PLAN (WITH PHASE 1 DELIVERED ON [---], PHASE 2 ON [---], PHASE 3 ON [---], AND PHASE 4 ON [---]) IS FULLY ALIGNED WITH TIKTOK'S DEVICE INSTALLATION SCHEDULE. THE OVERALL PROJECT TIMELINE AND FINAL DELIVERY DATE REMAIN UNCHANGED, AND ALL WORK MUST BE EXECUTED WITHIN THE INTEGRATED SCOPE OF THE ENTIRE PROJECT.

PHASE 1(------) PHASE 3(------)

PHASE 2(-----) PHASE 4(------)

LEED NOTE:
ALL ADHESIVES, SEALANTS, PAINTS, PRIMERS AND COATINGS SHALL BE LOW-VOC CONTENT AND LOW-VOC EMISSIONS MATERIALS.
2、ALL CEILING BOARDS SHALL BE LOW-VOC EMISSIONS MATERIALS.
3、USED AT LEAST 20 EPD PRODUCTS FROM 5 MANUFACTURERS.
4、ALL MATERIALS SHALL COMPLY WITH LEED TOR."

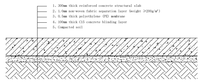

Typical Detail-Ground Floor Damp-Proof Course

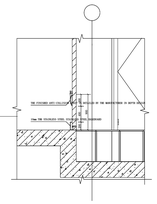

Collision strip Detailed Drawings

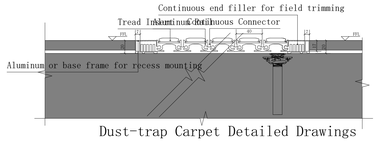

Dust-trap Carpet Detailed Drawings

ROOF FLOOR PHASING PLAN （DC BUILDING A）PART 1

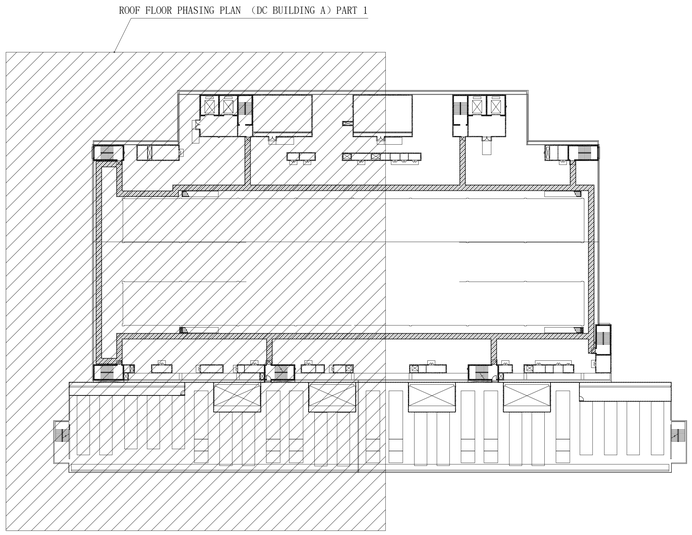

ROOF FLOOR PHASING PLAN(DC BUILDING A)PART 1

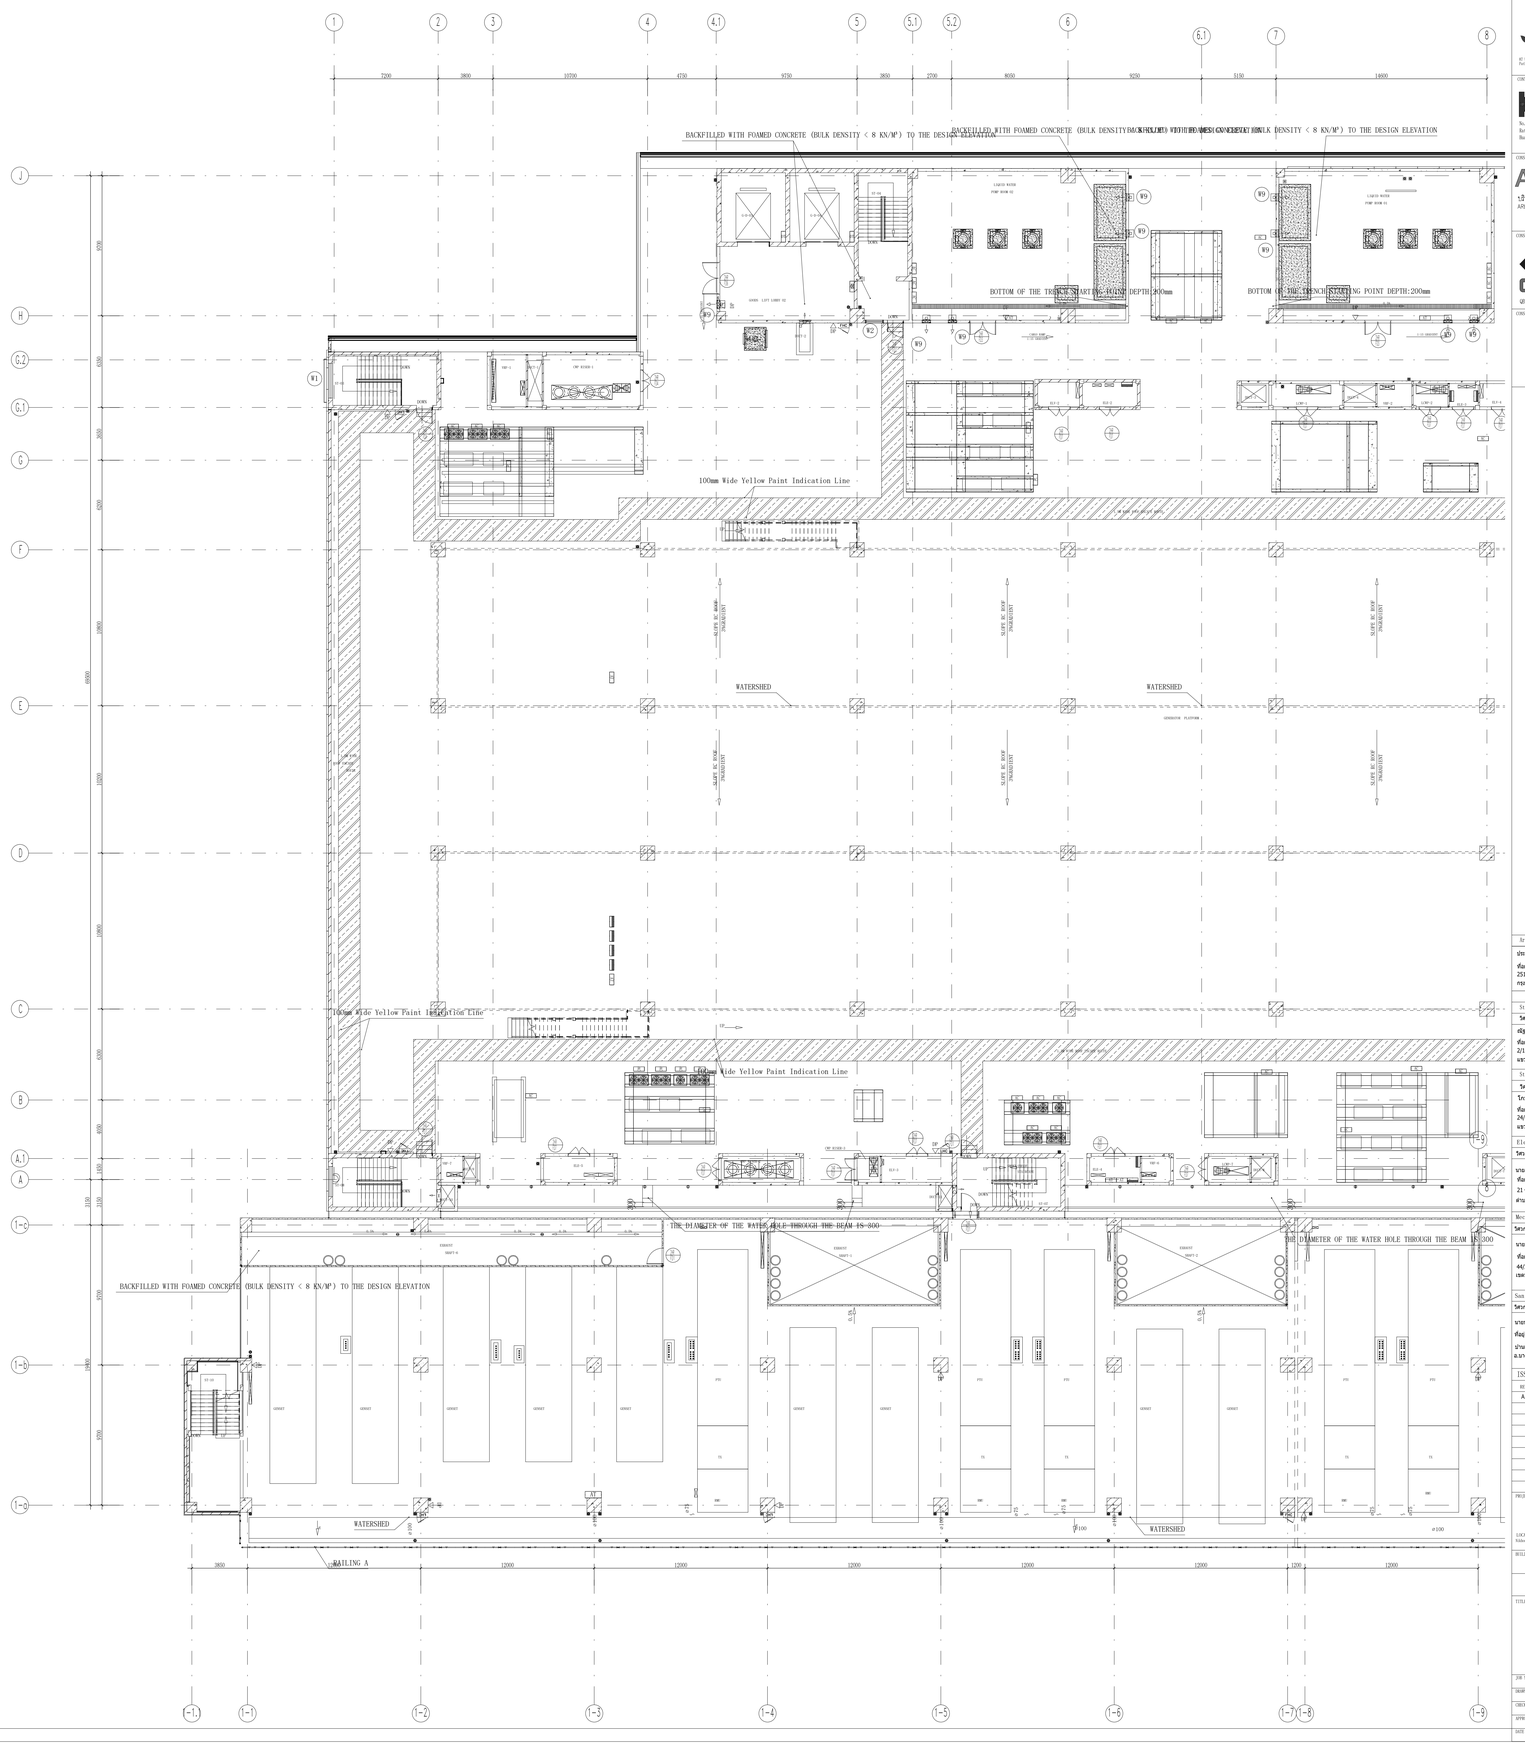

NOTE :THIS PRINT IS OF A CONFIDENTIAL NATURE, IT SHALL NOT BE TRACED, PHOTOGRAPHED, PHOTOSTATED OR REPRODUCED IN ANY MANER, NOR USED FOR ANY PURPOSE WHATSOEVER EXCEPT BY WRITTEN PERMISSION

CLIENT :
GULF EDGE DC 01
40 Krerkkrai Road, 4 Thai Tower 11th. Floor, All Seasons Place, Lumpini, Pathumwan, Bangkok 10330, Thailand

CONTRACTOR :
华西发展(泰国)有限公司
บริษัท หัวซีฉ ดีเวลอปเม้นท์ (ประเทศไทย) จำกัด
HUASI DEVELOPMENT CO.,LTD
No. 202, Room No. 1603, 16/F, Le Concorde Building, Ratchadaphisek Road, Huaikhwang Sub-District, Huaikhwang District, Bangkok Metropolitan 10310.

CONSULTANT :
ARbay
บริษัท เออาร์ เบย์ จำกัด
ARbay Company Limited
31-41 Floor Bangkok Insurance Building 25 South Sathorn road Thungmahamek Sathorn Bangkok 10120 THAILAND
T +66 (0) 2286 8787
F +66 (0) 2286 2861
info@arbay.co.th

CONSULTANT :
QSTC ENGINEERS AND ARCHITECTS CO.,LTD.
Qstc Engineers & Architects Co.,Ltd.
9 Soi KASEM 1 SUKHUMVIT RD., KHLONG TOEI NUEA, WATTHANA DISTRICT BANGKOK
Tel 662-550-5272
Fax 662-381-1211
E-Mail : qstc@qstc.co.th, www.qstc.co.th

CONSULTANT :
MITR
MITR TECHNICAL CONSULTANT CO.,LTD.
100/8 12th FLOOR, LIMPHE TOWER BUILDING, RAM IV RD., WONGKHORU, KLONG TOEI DIS., 10110
TEL. : 0 2675 6070-80
FAX. : 0 2675 6083 E-mail : mitr.co@mail.co.th

Architect :	SIGNATURE
ประกิต พรากุลัยย์ วสถ. 580 ที่อยู่ 251/1 ถ.ราชดำเนิน แขวงวังบูรพาภิรมย์ เขตพระนคร กรุงเทพมหานคร โทรศัพท์ 02-286-8199	
Structural Engineer :	**SIGNATURE**
วิศวกรผู้ออกแบบโครงสร้าง สมิงสอน สงวนวงศ์ วส 1423 ที่อยู่ 2/1 ซ.ราชดำเนิน 150 ถ.ราชดำเนิน แขวง สะพานสูง เขต สะพานสูง กทม. 10240	
Structural Inspector :	**SIGNATURE**
วิศวกรผู้ตรวจสอบโครงสร้าง โกมล จุดาภิรัก วส 964 ที่อยู่ 24/18 ซ.นวมินทร์ 129 ถ. นวมินทร์ แขวง นวลจันทร์ เขต บึงกุ่ม กทม. 10230	
Electrical Engineer :	**SIGNATURE**
วิศวกรผู้ออกแบบระบบไฟฟ้ากำลัง นายอภิรักษ บุณยวิทย์ วฟก.1265 ที่อยู่ 21 ซอยรามคำแหงที่ 13 ถ.รามคำแหง แ.มีนบุรี/หนองจอก จ. กรุงเทพฯ 11000	
Mechanical Engineer :	**SIGNATURE**
วิศวกรผู้ออกแบบระบบเครื่องกลและระบายอากาศ นายณรัฐพงศ์ เที่ยงสุนทร วก.1221 ที่อยู่ 44/372 ซอยนวมินทร์ 35/1 แขวงนวมินทร์ เขตบางซื่อ กทม. 10150	
Sanitary Engineer :	**SIGNATURE**
วิศวกรผู้ออกแบบระบบสุขาภิบาล และดับเพลิง นายเศรษฐพร ศรีนิเธอร์ วส. 215 ที่อยู่ บ้านเลขที่ 99/107 หมู่ที่ 3 ต.ศิรษะทะหรือก อ.บางเลาย จ.สมุทรปราการ 10540	

ISSUE/REVISION

REV.		
A	90% DEVELOPED	09/05/2026

PROJECT NAME :
GEDC 01
LOCATION: Nikhom Phattana district, Rayong ,,Industrial estate,IPEC

BUILDING :
MAIN BUILDING
90% DEVELOPED

TITLE :
ROOF FLOOR PHASING PLAN(DC BUILDING A)PART 1

JOB NO.		SCALE	1 : 150
DRAWN	KHJ	REV.	
CHECKED	LJC	DWG. NO.	MPK01A-00-A-P-402
APPROVED	LXD		
DATE	2026.05.09		

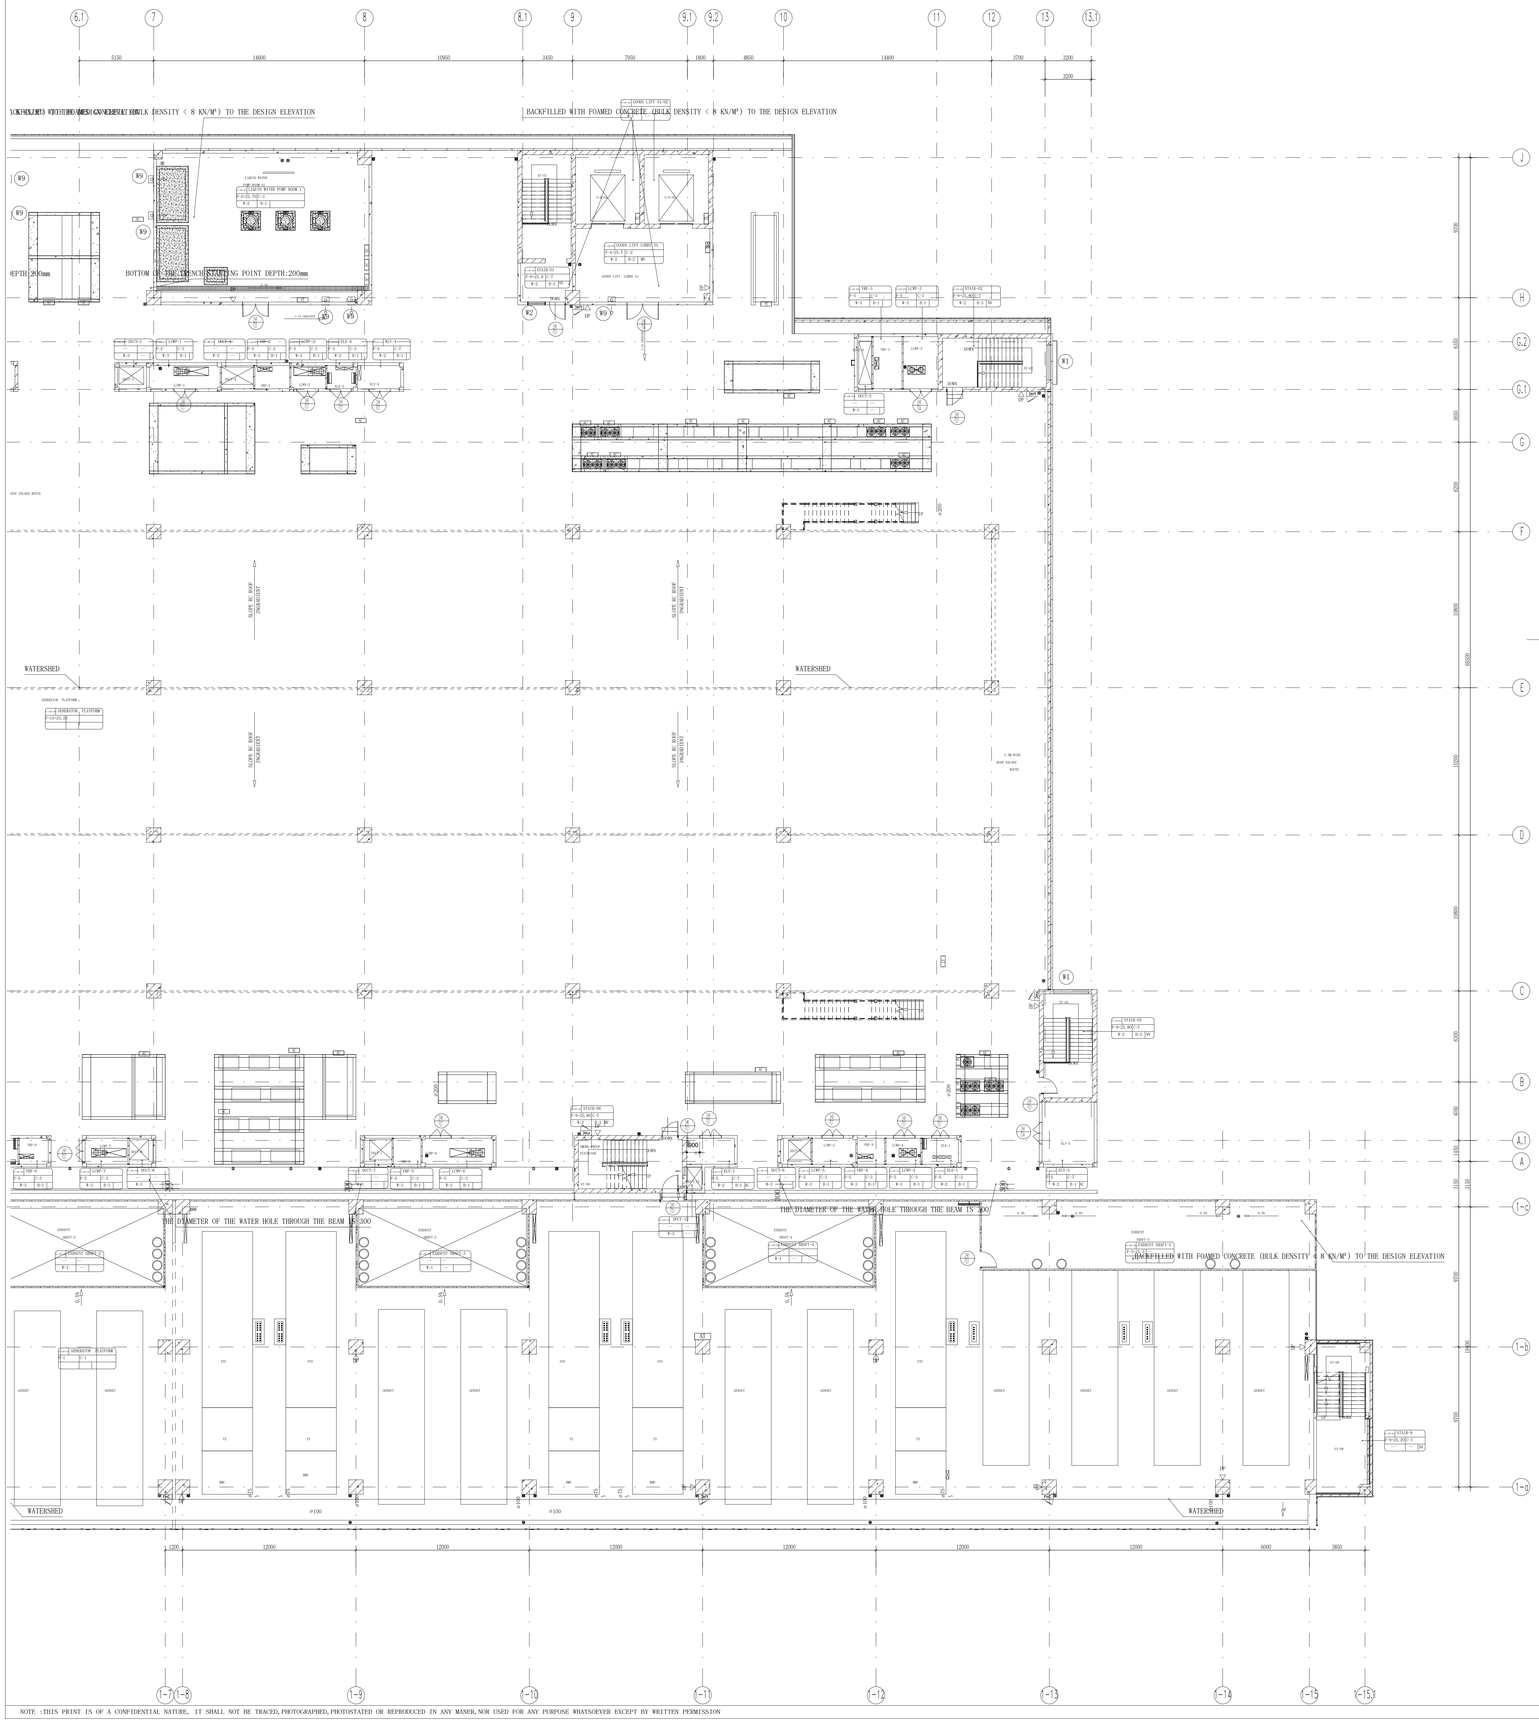

NOTE :
THE PHASED IMPLEMENTATION PLAN (WITH PHASE 1 DELIVERED ON [---], PHASE 2 ON [---], PHASE 3 ON [---], AND PHASE 4 ON [---]) IS FULLY ALIGNED WITH TIKTOK'S DEVICE INSTALLATION SCHEDULE. THE OVERALL
PROJECT TIMELINE AND FINAL DELIVERY DATE
REMAIN UNCHANGED, AND ALL WORK MUST BE
COMPLETED WITHIN THE INTEGRATED SCOPE OF
THE PROJECT.

PHASE 1(------) PHASE 3(------)

PHASE 2(----) PHASE 4(------)

ALL ADHESIVES, SEALANTS, PAINTS, FINISHES AND COATINGS SHALL BE LOW-VOC CONTENT AND LOW-VOC EMISSIONS MATERIALS.
2、ALL CEILING BOARDS SHALL BE LOW-VOC EMISSIONS MATERIALS.
3、USED AT LEAST 20 EPD PRODUCTS FROM 5
MANUFACTURERS.
4、ALL MATERIALS SHALL COMPLY WITH LEED
TOR."

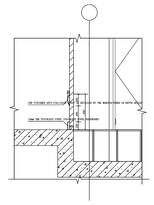

Collision strip Detailed Drawings

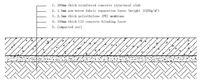

Typical Detail-Ground Floor Damp-Proof Course

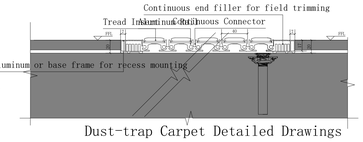

Dust-trap Carpet Detailed Drawings

ROOF FLOOR PHASING PLAN (DC BUILDING A) PART 2

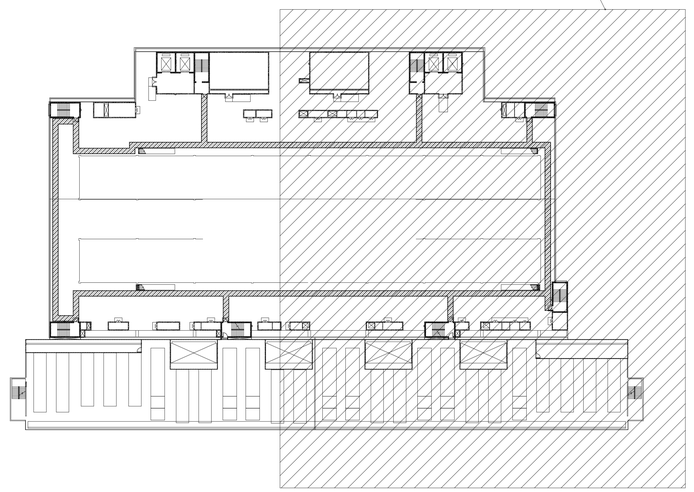

ROOF FLOOR PHASING PLAN(DC BUILDING A)PART 2

NOTE :THIS PRINT IS OF A CONFIDENTIAL NATURE, IT SHALL NOT BE TRACED, PHOTOGRAPHED, PHOTOSTATED OR REPRODUCED IN ANY MANER, NOR USED FOR ANY PURPOSE WHATSOEVER EXCEPT BY WRITTEN PERMISSION

CLIENT :

GULF EDGE DC 01

40 Ratchada Road, 8 Thai Tower 11th. Floor, All Seasons Place, Lumpini, Pathumwan, Bangkok 10330, Thailand

CONTRACTOR :

华西发展(泰国)有限公司
บริษัท หัวซีย์ ดีเวลอปเม้นท์ (ประเทศไทย) จำกัด
HUASHI DEVELOPMENT CO.,LTD

No. 202, Room No. 1603, 16/F, Le Concorde Building, Ratchadaphisek Road, Huaikhwang Sub-District, Huaikhwang District, Bangkok Metropolitan 10310.

CONSULTANT :

ARbay
บริษัท เอ อาร์ เบ อาร์ จำกัด
ARbay Company Limited

31 st Floor Bangkok Insurance Building 25 South Sathorn road Thungmahamek Sathorn Bangkok 10120 THAILAND
T +66 (0) 2286 8787
F +66 (0) 2286 2461
info@arbay.co.th

CONSULTANT :

QBIC
Qbic Engineers & Architects Co.,Ltd.
9 Soi KASEM 1 SUKHUMVIT ROAD, KLONGTOEY DISTRICT, KLONG WATTHANA DISTRICT 10600(HQ)
Tel 662-550-0251
Fax 662-550-1221
E-Mail : qbic@qbic.co.th, www.qbic.co.th
QBIC ENGINEERS AND ARCHITECTS CO.,LTD.

CONSULTANT :

MITR
MITR TECHNICAL CONSULTANT CO.,LTD.

Architect :		SIGNATURE
ประกิต	พลางวัฒน์	รอย. 580
ที่อยู่ 251/1 ถ.ราชดำเนิน แขวงชนะสงคราม เขตพระนคร กรุงเทพมหานคร โทรศัพท์ 02-286-8199		
Structural Engineer :		SIGNATURE
วิศวกรผู้ออกแบบโครงสร้าง		
ศรัญสม	สงวนวงศ์	วย 1423
ที่อยู่ 2/1 ซ.งามดูพลี แขวง สุทธิสาร เขต ดินแดง กทม. 10240		
Structural Inspector :		SIGNATURE
วิศวกรผู้ตรวจสอบโครงสร้าง		
ไกรเลข	จุฬากรัตน์	วย 964
ที่อยู่ 24/18 ซ.นวมินทร์ 129 ถ. นวมินทร์ แขวง บางเสาธง เขต มีนบุรี กทม. 10230		
Electrical Engineer :		SIGNATURE
วิศวกรผู้ออกแบบระบบไฟฟ้ากำลัง		
นายณัฐกร บุญเจริญ	วฟท.1265	
ที่อยู่ 21 ซอยรามอินทรา 13 ตำบลคำหยาด อ.เมืองจันทบุรี จ.จันทบุรี 11000		
Mechanical Engineer :		SIGNATURE
วิศวกรผู้ออกแบบระบบเครื่องกลและระบบปรับอากาศ		
นายปรเมศวร์ เกียรสงคร	วท.1221	
ที่อยู่ 44/772 ซอยบางกอกซี 35/1 แขวงบางแค เขตบางขุนเทียน กทม. 10150		
Sanitary Engineer :		SIGNATURE
วิศวกรผู้ออกแบบระบบสุขาภิบาล และดับเพลิง		
นายเศรวิทย์ ศรีอินทร์	วส. 215	
ที่อยู่ บ้านเลขที่ 99/107 หมู่ที่ 3 ต.คีรีมาศ อำเภอ อ.บางบัวทอง จ.สุโขทัย 10540		

ISSUE/REVISION

REV.	DESCRIPTION	DATE
A	90% DEVELOPED	09/05/2026

PROJECT NAME :

GEDC 01

LOCATION:

BUILDING :

MAIN BUILDING

90% DEVELOPED

TITLE :

ROOF FLOOR PHASING PLAN(DC BUILDING A)PART 2

JOB NO.		SCALE	1 : 150
DRAWN	XHJ	REF.	
CHECKED	LJC	DRG. NO.	MPK01A-90-A-P-403
APPROVED	LXD		
DATE	2026.05.09		

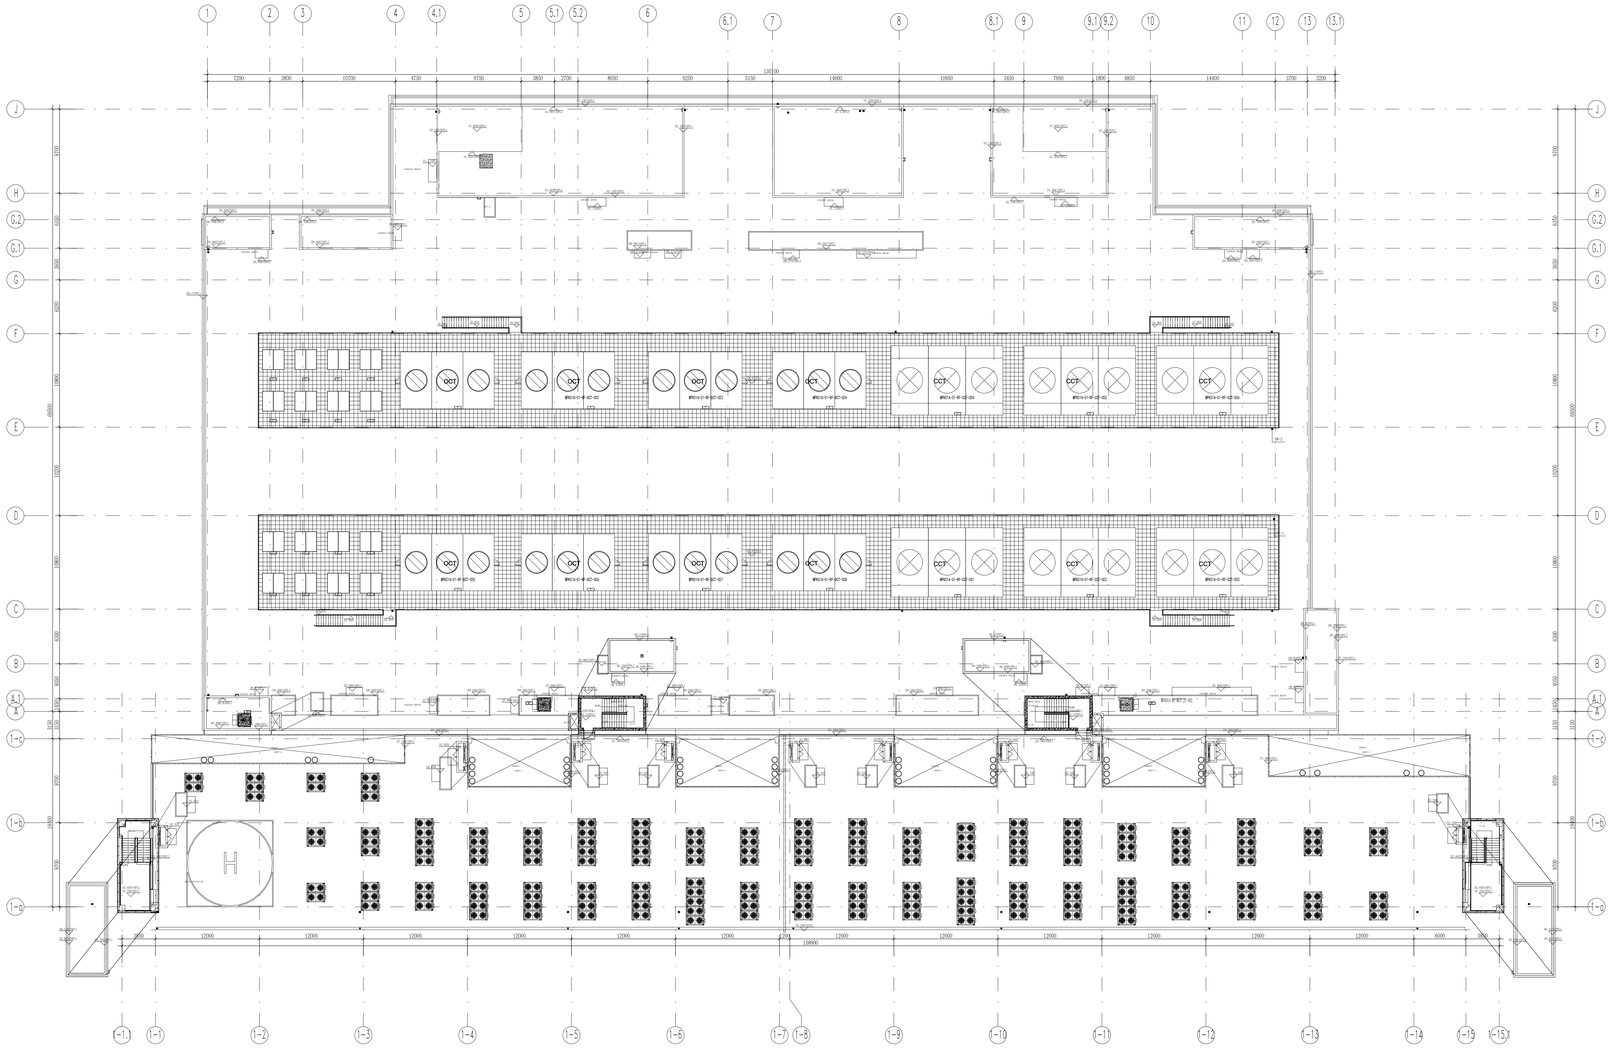

UPPER ROOF FLOOR PLAN(DC BUILDING A）

SCALE 1:250

FLOOR AREA:12238.10 sqm
OVERALL GROSS FLOOR AREA:40900.20 sqm

NOTE :THIS PRINT IS OF A CONFIDENTIAL NATURE, IT SHALL NOT BE TRACED, PHOTOGRAPHED, PHOTOSTATED OR REPRODUCED IN ANY MANER, NOR USED FOR ANY PURPOSE WHATSOEVER EXCEPT BY WRITTEN PERMISSION

CLIENT :

GULF EDGE DC 01

87/2 Wireless Road, 4 Thai Tower 11th, Floor, All Seasons Place, Lumpini, Pathumwan, Bangkok 10330, Thailand

CONTRACTOR :

华西发展(泰国)有限公司
บริษัท หัวซีย ดีเวลอปเม้นท์ (ประเทศไทย) จำกัด
HUASEE DEVELOPMENT CO.,LTD.
No. 202, Room No. 1403, 14/F, Le Concorde Building, Ratchadaphisek Road, Huaikhwang Sub-District, Huaikhwang District, Bangkok Metropolitan 10310.

CONSULTANT :

ARbay
บริษัท เออาร์ เบย์ จำกัด
ARbay Company Limited
31 st Floor Bangkok Insurance Building 25 South Sathorn road Thungmahamek Sathorn Bangkok 10120 THAILAND
T +66 (0) 2286 0077
F +66 (0) 2286 2861
info@arbay.co.th

CONSULTANT :

Qbic Engineers & Architects Co.,Ltd.
9 Soi KASEM 1 SUKHUMVIT ROAD, KLONGTOEY DISTRICT, KLONG WATTHANHE DISTRICT 10600BANGKOK
Tel 662-550-0272
Fax 662-380-1221
E-Mail : qbic@qbic.co.th, www.qbic.co.th
QBIC ENGINEERS AND ARCHITECTS CO.,LTD.

CONSULTANT :

MITR
MITR TECHNICAL CONSULTANT CO.,LTD.
139/8-12a ROOM, LUMPINI TOWER BUILDING, RAMA IV RD., THUNGMAHAMEK, SATHORN, BANGKOK 10120, THAILAND
TEL. (+ 66)2-679-99-99
FAX. (+ 66)2-679-9988 E-mail : mail@mitr.co.th

Architect :	SIGNATURE
ประกิต พรานรัตน์ วสถ. 580 ที่อยู่ 251/1 ถ.ราชดำเนิน แขวงหลวงบัง เขตป้อมปราบ กรุงเทพมหานคร โทรศัพท์ 02-286-8199	

Structural Engineer :	SIGNATURE
วิศวกรผู้ออกแบบโครงสร้าง ศิริสุดม สงวนวงศ์ วย 1423 ที่อยู่ 2/1 ซ.ราษฎร์บำรุง 150 ถ.ราษฎร์บำรุง แขวง สัมพันธวงศ์ เขต สัมพันธวงศ์ กทม. 10240	

Structural Inspector :	SIGNATURE
วิศวกรผู้ตรวจสอบโครงสร้าง ไกรเลข จุฬากรัตน วย 964 ที่อยู่ 24/18 ซ.นวมินทร์ 129 ถ. นวมินทร์ แขวง นวลจันทร์ เขต บึงกุม กทม. 10230	

Electrical Engineer :	SIGNATURE
วิศวกรผู้ออกแบบระบบไฟฟ้ากำลัง นายอภิรัก บุรพวิทย์ วฟก.1265 ที่อยู่ 21 ซอยอารีสัมพันธ์ 13 ตำบลท่าทราย อ.เมืองนนทบุรี จ.นนทบุรี 11000	

Mechanical Engineer :	SIGNATURE
วิศวกรผู้ออกแบบระบบเครื่องกลและระบบอากาศ นายประสิทธิ์ เกียรสงคร วก.1221 ที่อยู่ 44/772 ซอยนวกรกิจ 35/1 แขวงสนามค่า เขตบางซื่อกรุงเทพ 10150	

Sanitary Engineer :	SIGNATURE
วิศวกรผู้ออกแบบระบบสุขาภิบาล และดับเพลิง นายเศรกรรม สดับรงค์ วส. 215 ที่อยู่ บ้านเลขที่ 99/107 หมู่ที่ 3 ต.คีรีมาศ/ทะพังม่อน อ.บางเลน จ.สมุทรปราการ 10540	

ISSUE/REVISION

REV.	DESCRIPTION	DATE
A	90% DEVELOPED	09/05/2026

PROJECT NAME :

GEDC 01

LOCATION:
Nikhom Phattana district, Rayong ,,industrial estate,IPAC

BUILDING :

MAIN BUILDING

90% DEVELOPED

TITLE :

UPPER ROOF FLOOR PLAN (DC BUILDING A)

JOB NO.	SCALE
	1 : 250
DRAWN: KHJ	REF.
CHECKED: LJC	DWG. NO.
APPROVED: LXD	MPK01A-90-A-P-501
DATE: 2026.05.09	

NOTE :
THE PHASED IMPLEMENTATION PLAN (WITH PHASE 1 DELIVERED ON [---], PHASE 2 ON [---], PHASE 3 ON [---], AND PHASE 4 ON [---]) IS FULLY ALIGNED WITH TIKTOK'S DEVICE INSTALLATION SCHEDULE. THE OVERALL
PROJECT TIMELINE AND FINAL DELIVERY DATE
REMAIN UNCHANGED, AND ALL WORK MUST BE COMPLETED WITHIN THE INTEGRATED SCOPE OF THE ENTIRE PROJECT.

PHASE 1(------)
PHASE 2(----)
PHASE 3(------)
PHASE 4(------)

1、ALL ADHESIVES, SEALANTS, PAINTS, PRIMERS AND COATINGS SHALL BE LOW-VOC CONTENT AND LOW-VOC EMISSIONS MATERIALS.
2、ALL CEILING BOARDS SHALL BE LOW-VOC EMISSIONS MATERIALS.
3、USED AT LEAST 20 EPD PRODUCTS FROM 5
MANUFACTURERS.
4、ALL MATERIALS SHALL COMPLY WITH LEED
TOR."

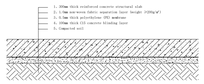

Typical Detail-Ground Floor Damp-Proof Course

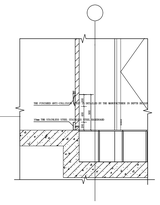

Collision strip Detailed Drawings

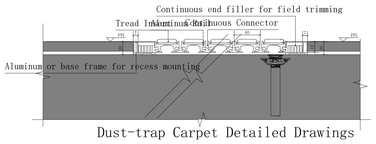

Dust-trap Carpet Detailed Drawings

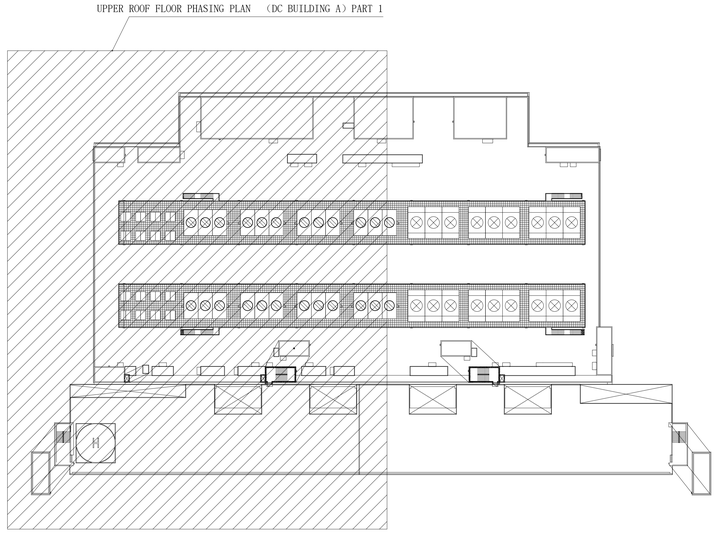


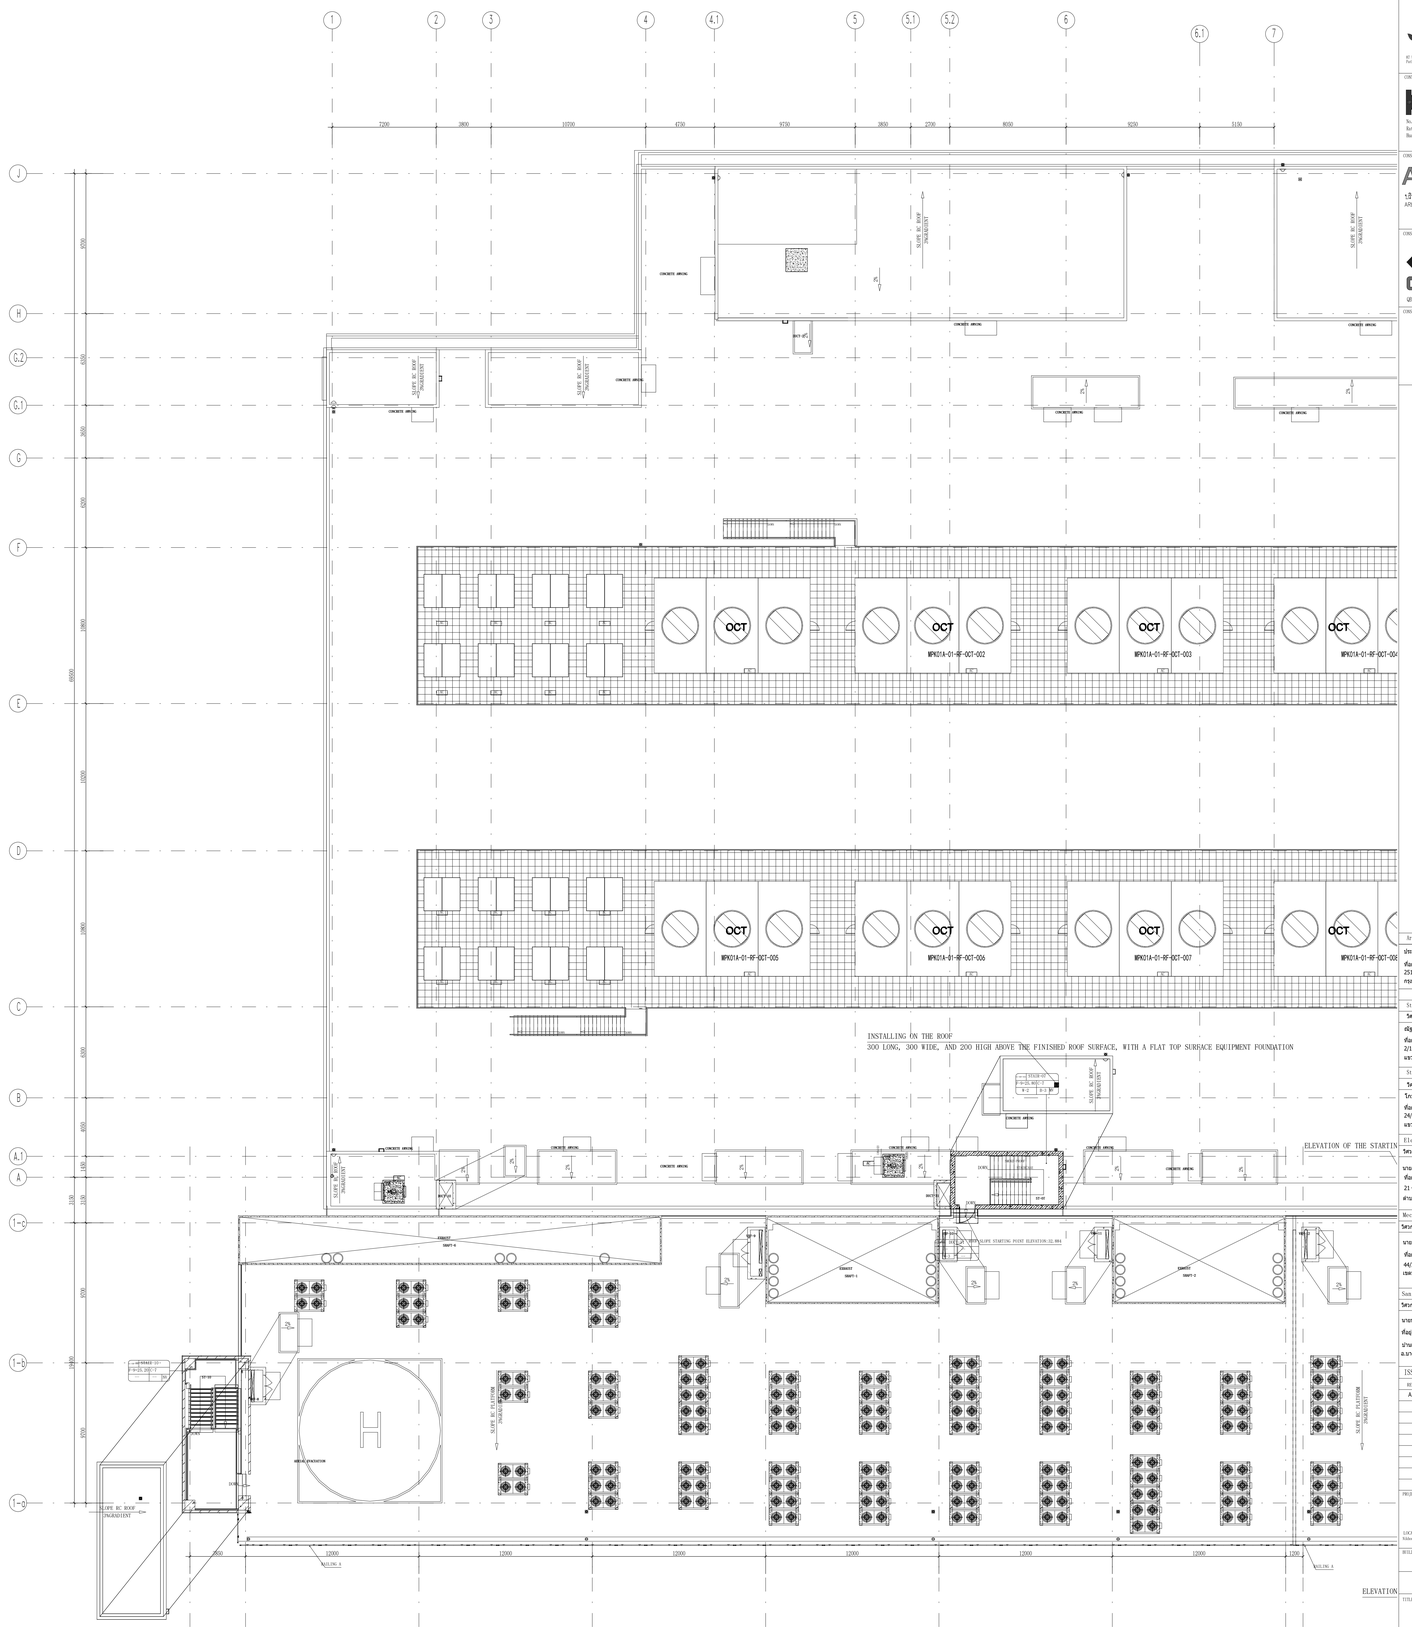

CLIENT :
GULF EDGE DC 01
87/2 Wireless Road, 4 Thai Tower 11th. Floor, All Seasons Place, Lumpini, Pathumwan, Bangkok 10330, Thailand

CONTRACTOR :
华西发展(泰国)有限公司
บริษัท หัวซีย ดีเวลลอปเม้นท์ (ประเทศไทย) จำกัด
HUASEE DEVELOPMENT CO.,LTD.
No. 202, Room No. 1603, 16/F, Le Concorde Building, Ratchadaphisek Road, Huaikhwang Sub-District, Huaikhwang District, Bangkok Metropolitan 10310.

CONSULTANT :
ARbay
บริษัท เออาร์ เบย์ จำกัด
ARbay Company Limited
31 st Floor Bangkok Insurance Building 25 South Sathorn road Thungmahamek Sathorn Bangkok 10120 THAILAND
T +66 02 2286 8787
F +66 02 2286 2861
info@arbay.co.th

CONSULTANT :
Qbic Engineers & Architects Co.,Ltd.
9 Soi KASEM 1 SUKHUMVIT ROAD, KLONGTOEY-NUEA, KLONG WATTHANA DISTRICT BANGKOK
Tel 662-550-6251
Fax 662-389-1221
E-Mail : qbic@qbic.co.th, www.qbic.co.th
QBIC ENGINEERS AND ARCHITECTS CO.,LTD.

CONSULTANT :
MITR
MITR TECHNICAL CONSULTANT CO.,LTD.
139/8-12a RIAM, EMPIRE TOWER BUILDING, RAM IV RD., YENAKARD, SOMDEE, KHLONG TOEI, 10110
TEL. : 0-2675-9979-80
FAX. : 0-2675-9981 E-mail : mitr.co@hotmail.com

	SIGNATURE
Architect :	
ประกิต พรานรัตน์ วสถ. 580 ที่อยู่ 251/1 ถ.ราชดำเนิน แขวงวงมอญ เขตพระนคร กรุงเทพมหานคร โทรศัพท์ 02-286-8199	
Structural Engineer :	SIGNATURE
วิศวกรผู้ออกแบบโครงสร้าง ณัฐพัสน์ สงวนวงศ์ วย 1423 ที่อยู่ 2/1 ซ.ราษฎร์บำรุง 150 ถ.ราษฎร์บำรุง แขวง สัมพันธวงศ์ เขต สัมพันธวงศ์ กทม. 10240	
Structural Inspector :	SIGNATURE
วิศวกรผู้ตรวจสอบโครงสร้าง ไกรเลข จุดาภัทร วย 964 ที่อยู่ 24/18 ซ.นวมินทร์ 129 ถ. นวมินทร์ แขวง นวลจันทร์ เขต บึงกุม กทม. 10230	
Electrical Engineer :	SIGNATURE
วิศวกรผู้ออกแบบระบบไฟฟ้ากำลัง นายณัฐกร บุตรวิทย์ วฟก.1265 ที่อยู่ 21 ซอยกาญจนาสิเนศร์ 13 ตำบลท่าทราย อ.เมืองนนทบุรี จ.นนทบุรี 11000	
Mechanical Engineer :	SIGNATURE
วิศวกรผู้ออกแบบระบบเครื่องกลและระบายอากาศ นายประสิทธิ์ เกียรสงกร วก.1221 ที่อยู่ 44/372 ซอยนวมงกรณ์ 35/1 แขวงมีนบุรี เขตมีนบุรี/หนองจอก กทม. 10150	
Sanitary Engineer :	SIGNATURE
วิศวกรผู้ออกแบบระบบสุขาภิบาล และดับเพลิง นายเศรกรรม สดับรงค์ วส. 215 ที่อยู่ บ้านเศรกรรม 99/107 หมู่ที่ 3 ต.คีรีมาศ/ทรายมูล อ.บางมูลนาก จ.พิษณุโลก/บางกรวย 10540	

ISSUE/REVISION

REV.	DESCRIPTION	DATE
A	90% DEVELOPED	09/05/2026

PROJECT NAME :
GEDC 01
LOCATION:
Nikhom Phattana district, Rayong ,,industrial estate,IPAC
BUILDING :
MAIN BUILDING
90% DEVELOPED
TITLE :
UPPER ROOF FLOOR PHASING PLAN(DC BUILDING A)PART 1

JOB NO.	SCALE 1 : 150
DRAWN 作者	REF.
CHECKED 审图员	DWG. NO. MPK01A-90-A-P-502
APPROVED 审核者	
DATE 2026.05.09	

NOTE :THIS PRINT IS OF A CONFIDENTIAL NATURE, IT SHALL NOT BE TRACED, PHOTOGRAPHED, PHOTOSTATED OR REPRODUCED IN ANY MANER, NOR USED FOR ANY PURPOSE WHATSOEVER EXCEPT BY WRITTEN PERMISSION

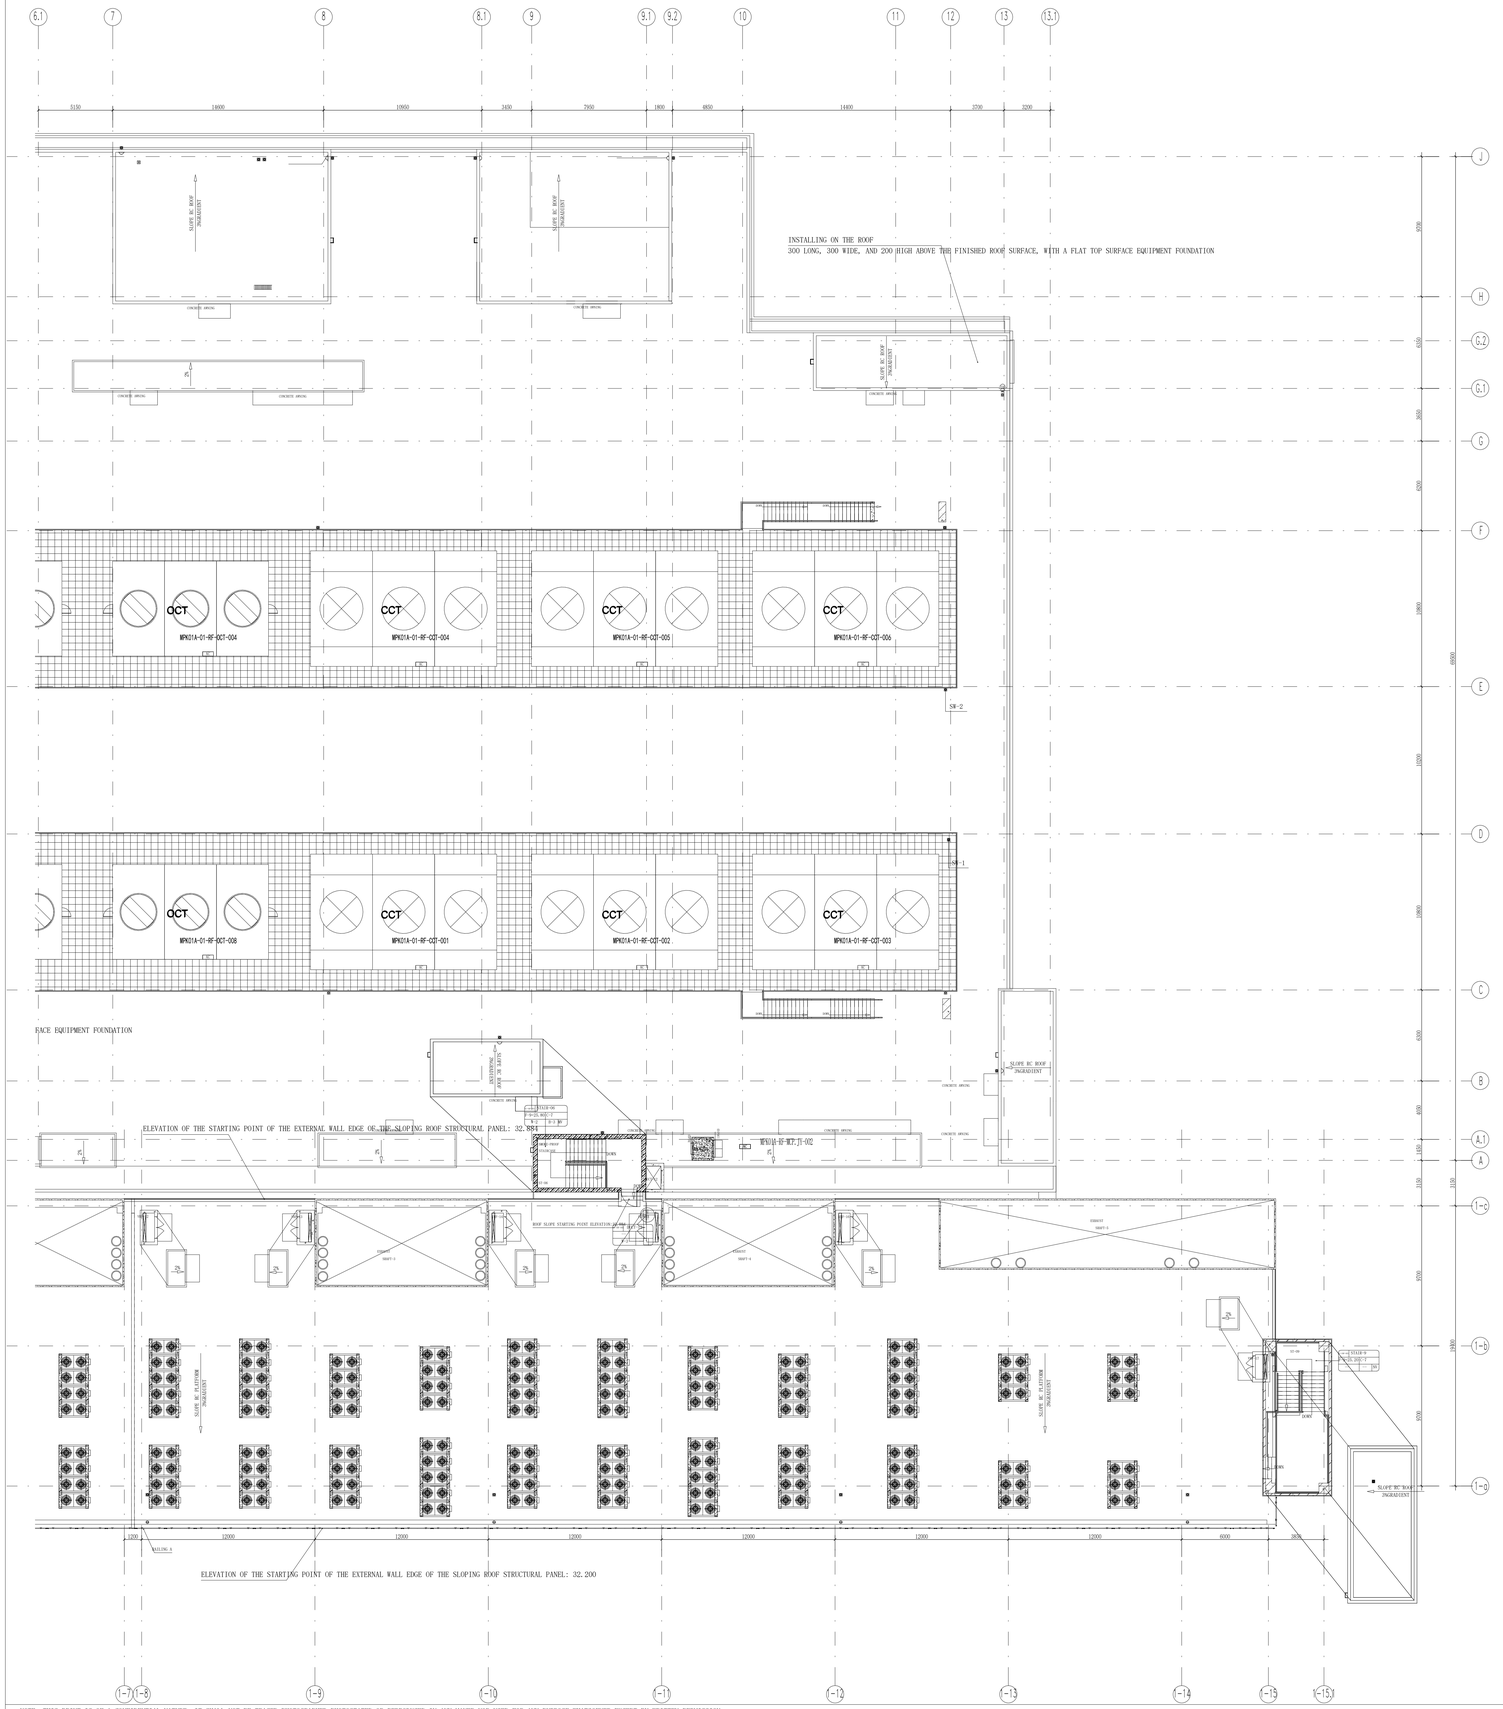

NOTE :
THE PHASED IMPLEMENTATION PLAN (WITH PHASE 1 DELIVERED ON [---], PHASE 2 ON [---], PHASE 3 ON [---], AND PHASE 4 ON [---]) IS FULLY ALIGNED WITH TIKTOK'S DEVICE INSTALLATION SCHEDULE. THE OVERALL
PROJECT TIMELINE AND FINAL DELIVERY DATE
REMAIN UNCHANGED, AND ALL WORK MUST BE
COMPLETED WITHIN THE INTEGRATED SCOPE OF
THE PROJECT.

PHASE 1(------)
PHASE 2(----)
PHASE 3(------)
PHASE 4(------)

THE FOLLOWING REQUIREMENTS SHALL BE LOW-VOC CONTENT AND LOW-VOC EMISSIONS MATERIALS.
1、ALL ADHESIVES, SEALANTS, PAINTS, COATINGS SHALL BE LOW-VOC CONTENT AND LOW-VOC EMISSIONS MATERIALS.
2、ALL CEILING BOARDS SHALL BE LOW-VOC EMISSIONS MATERIALS.
3、USED AT LEAST 20 EPD PRODUCTS FROM 5 MANUFACTURERS.
4、ALL MATERIALS SHALL COMPLY WITH LEED TOR."

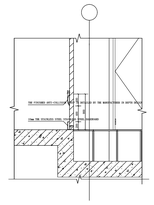

Collision strip Detailed Drawings

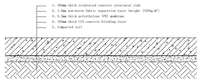

Typical Detail-Ground Floor Damp-Proof Course

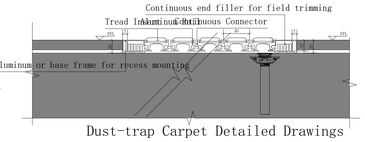

Dust-trap Carpet Detailed Drawings

UPPER ROOF FLOOR PHASING PLAN (DC BUILDING A) PART 2

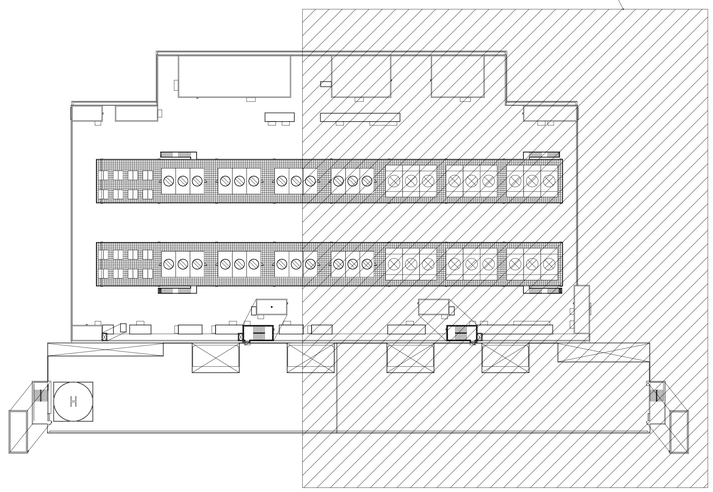


NOTE :THIS PRINT IS OF A CONFIDENTIAL NATURE, IT SHALL NOT BE TRACED, PHOTOGRAPHED, PHOTOSTATED OR REPRODUCED IN ANY MANNER,NOR USED FOR ANY PURPOSE WHATSOEVER EXCEPT BY WRITTEN PERMISSION

CLIENT :
GULF EDGE DC 01
40 Ratchada Road, 6 Thai Tower 11th. Floor, All Seasons Place, Lumpini, Pathumwan, Bangkok 10330, Thailand

CONTRACTOR :
华西发展(泰国)有限公司
บริษัท หัวซีย ดีเวลอปเม้นท์ (ประเทศไทย) จำกัด
HUASEE DEVELOPMENT CO.,LTD
No. 202, Room No. 1603, 16/F, Le Concorde Building, Ratchadaphisek Road, Huaikhwang Sub-District, Huaikhwang District, Bangkok Metropolitan 10310.

CONSULTANT :
ARbay
บริษัท อาร์ เบย์ จำกัด
ARbay Company Limited
31 st Floor Bangkok Insurance Building 25 South Sathorn road Thungmahamek Sathorn Bangkok 10120 THAILAND
T +66 (0) 2286 0077
F +66 (0) 2286 2861
info@arbay.co.th

CONSULTANT :
QBIC
Qbic Engineers & Architects Co.,Ltd.
9 Soi KASEM 1 SUKHUMVIT RD., KLONGTOEY-NUEA, WATTHANA DISTRICT BANGKOK
Tel 662-550-0251
Fax 662-381-1211
E-Mail : qbic@qbic.co.th, www.qbic.co.th
QBIC ENGINEERS AND ARCHITECTS CO.,LTD.

CONSULTANT :
MITR
MITR TECHNICAL CONSULTANT CO.,LTD.
139/9-12A FLOOR, EMPIRE TOWER BUILDING, RAMA IV RD., YENAKARAT, SATHORN, BANGKOK 10120, THAILAND
TEL. : (+)(66)-2-679-99-00
FAX. : (+)(66)-2-663-3 and / or mail@mitr.co.th

Architect :		SIGNATURE
ประกิต พรานรุ่งโรจน์	บสก. 580	
ที่อยู่ 251/1 ถ.ราชดำเนิน แขวงรองเมือง เขตปทุมวัน กรุงเทพมหานคร โทรศัพท์ 02-286-8199		
Structural Engineer :		SIGNATURE
วิศวกรผู้ออกแบบโครงสร้าง		
ณัฐพัฒน์ สงวนวงษ์	วส 1423	
ที่อยู่ 221 ซ.ราษฎร์บำรุง 150 ถ.ราษฎร์บำรุง แขวง สัมพันธวงศ์ เขต สัมพันธวงศ์ กทม. 10240		
Structural Inspector :		SIGNATURE
วิศวกรผู้ตรวจสอบโครงสร้าง		
ไกรเลข จุดาศักดิ์	วส 964	
ที่อยู่ 24/18 ซ.นวมินทร์ 129 ถ. นวมินทร์ แขวง นวลจันทร์ เขต บึงกุ่ม กทม. 10230		
Electrical Engineer :		SIGNATURE
วิศวกรผู้ออกแบบระบบไฟฟ้ากำลัง		
นายณัฐกร บุรณวิทย์	วฟก.1265	
ที่อยู่ 21 ซอยรามคำแหงที่ 13 ต่านลหาดาย อ.เมืองนนทบุรี จ.นนทบุรี 11000		
Mechanical Engineer :		SIGNATURE
วิศวกรผู้ออกแบบระบบเครื่องกลและระบบปรับอากาศ		
นายประสิทธิ์ เกียรตยงค	วก.1221	
ที่อยู่ 44/372 ซอยนวมงกรมที่ 35/1 แขวงนวลจันทร์ เขตบางขุนเทียน กทม. 10150		
Sanitary Engineer :		SIGNATURE
วิศวกรผู้ออกแบบระบบสุขาภิบาล และดับเพลิง		
นายเทศกาจ สถิมธนานนท์	วส. 215	
ที่อยู่ บ้านเลขที่ 99/107 หมู่ที่ 3 ต.เสียมราษฎร์น้อย อ.บางเสาธง จ.สมุทรปราการ 10540		

ISSUE/REVISION

REV.	DESCRIPTION	DATE
A	90% DEVELOPED	09/05/2026

PROJECT NAME :
GEDC 01
LOCATION:
Yellow Phatthana district, Banang ...industrial estate,CPAC
BUILDING :
MAIN BUILDING
90% DEVELOPED
TITLE :
UPPER ROOF FLOOR PHASING PLAN(DC BUILDING A)PART 2

JOB NO.		SCALE	1 : 150
DRAWN	KHJ	REF.	
CHECKED	LJC	DRG. NO.	MPK01A-00-A-P-503
APPROVED	LXD		
DATE	2026.05.09		

CODE NO.		DESCRIPTION	SPECIFICATION	VENDER
A1	W-1	EXPOSED WALL	CONCRETE SEALER	LOCAL
A2	W-2	SCRUB RESISTANT PAINTED WALL	SKIM COAT WITH SCRUB RESISTANT PAINT	LOCAL
A3	W-3	PAINTED WALL	SKIM COAT WITH PAINT	LOCAL
A4	W-4	ANTI-DUST PAINTED WALL	SKIM COAT WITH ANTI-DUST PAINT	LOCAL
A5	W-5	CERAMIC TILE WALL	12MM THK WATERPROOF HOMOGENOUS TILE	LOCAL
A6	W-6	EXTERIOR WALL PAINT	MOISTURE-PROOF SKIM COAT WITH PAINT	LOCAL
A7	W-7	ALUMINUM CLADDING PANEL	3mm THK ALUMINUM CLADDING PANEL FACADE ON STEEL FRAME	LOCAL
A8	W-8	PERFORATED ALUMINIUM PANELIN PVDF FINISH	3mm THK PERFORATED ALUMINIUM PANELIN WITH 40µm PVDF COATING , FACADE ON STEEL FRAME	LOCAL
A9	W-9	EXPOSED WALL	EXTERNAL PRECAST WALL PANEL	LOCAL

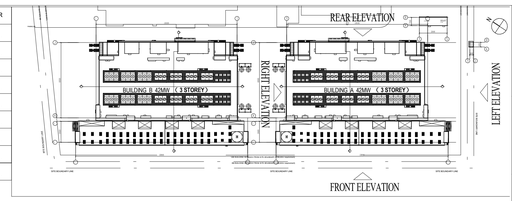

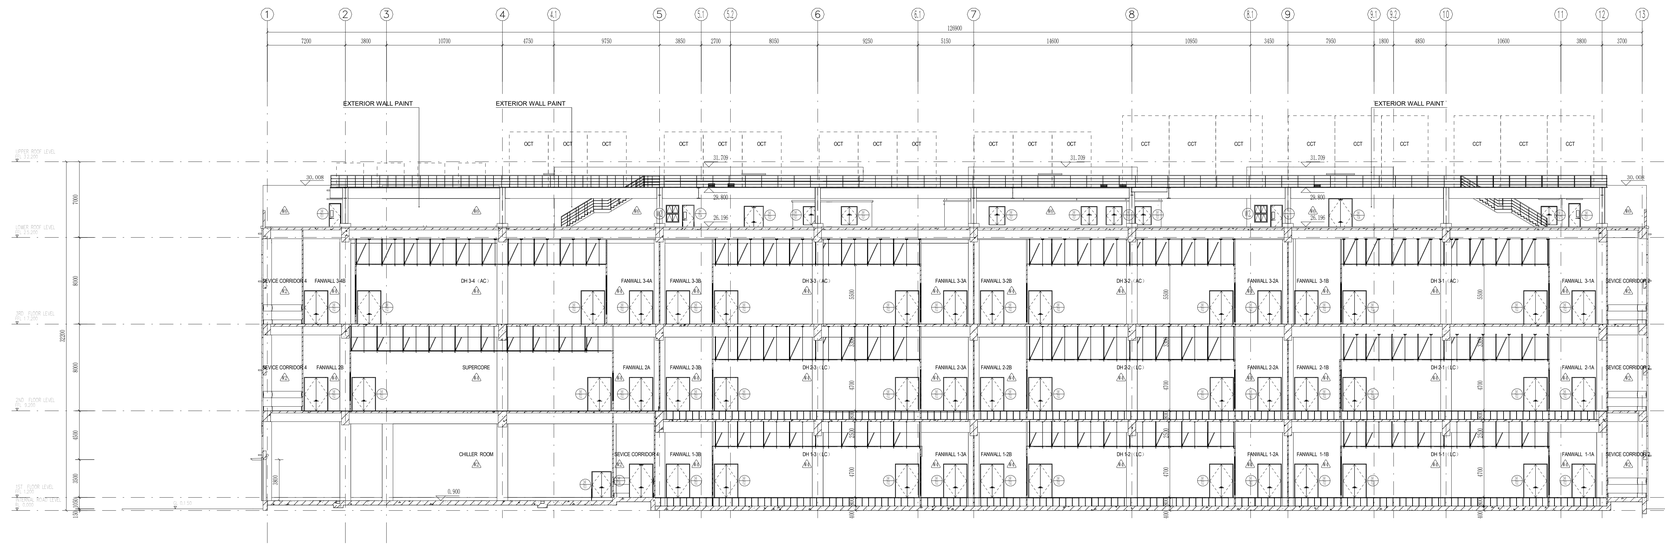

SECTION A-A
SCALE : 1:200 (A0)
1 SE-001

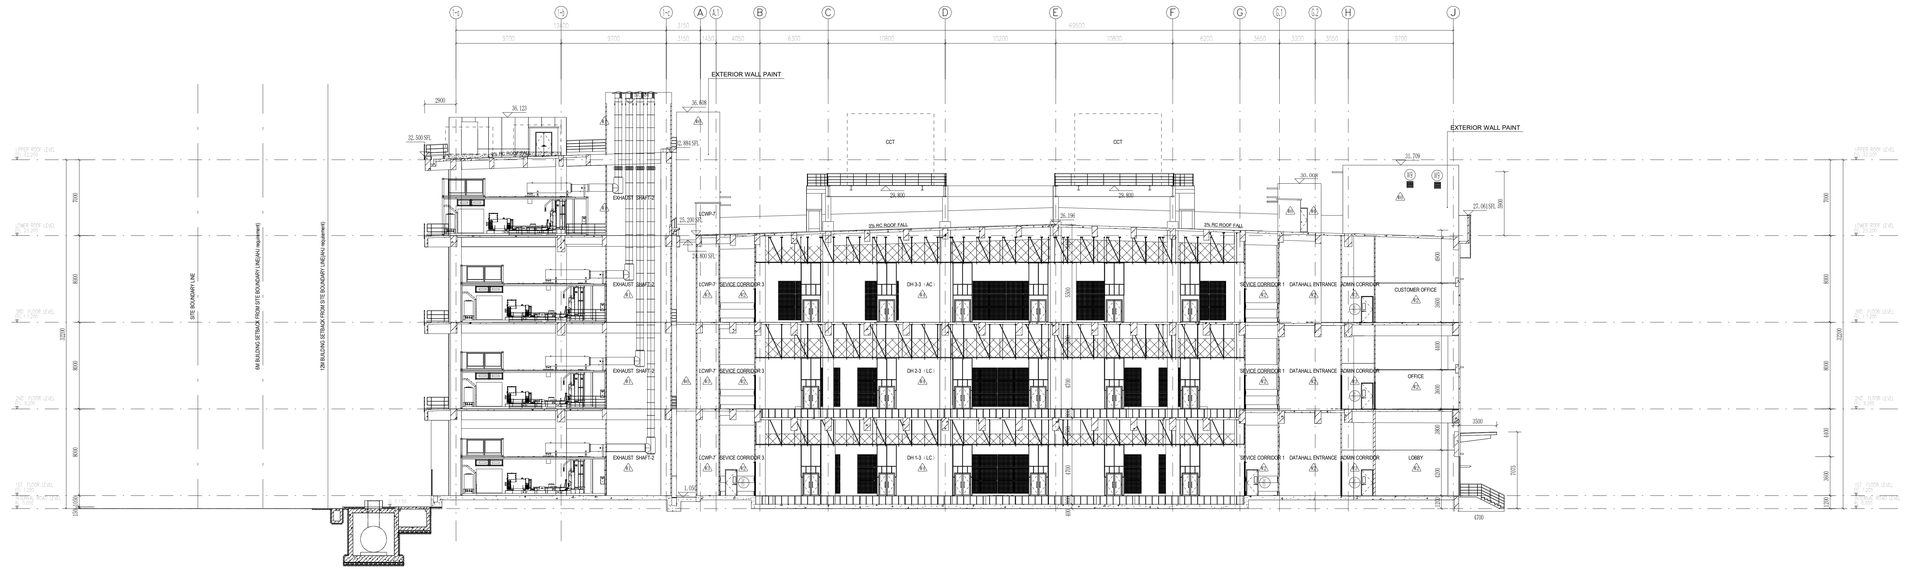

SECTION B-B
SCALE : 1:200 (A0)
2 SE-001

NOTE :THIS PRINT IS OF A CONFIDENTIAL NATURE, IT SHALL NOT BE TRACED, PHOTOGRAPHED, PHOTOSTATED OR REPRODUCED IN ANY MANER, NOR USED FOR ANY PURPOSE WHATSOEVER EXCEPT BY WRITTEN PERMISSION

CLIENT :

GULF EDGE DC 01

87 Ratchada Road, 8 Thai Tower 11th. Floor, All Seasons Place, Lumpini, Pathumwan, Bangkok 10330, Thailand

CONTRACTOR :

华西发展(泰国)有限公司
บริษัท หัวซีย ดีเวลอปเม้นท์ (ประเทศไทย) จำกัด
HUASEE DEVELOPMENT CO.,LTD

No. 202, Room No. 1603, 16/F, Le Concorde Building, Ratchadaphisek Road, Huaikhwang Sub-District, Huaikhwang District, Bangkok Metropolitan 10310.

CONSULTANT :

ARbay
บริษัท เออาร์ เบย์ จำกัด
ARbay Company Limited

31 st Floor Bangkok Insurance Building 25 South Sathorn road Thungmahamek Sathorn Bangkok 10120 THAILAND
T +66 (0) 2286 8787
F +66 (0) 2286 2861
info@arbay.co.th

CONSULTANT :

Qbic Engineers & Architects Co.,Ltd.
9 Soi KASEM 1 SUKHUMVIT ROAD, KLONGTOEY DISTRICT, KLONG WATTHANA DISTRICT BANGKOK
Tel 662-550-6251
Fax 662-381-1211
E-Mail : qbic@qbic.co.th, www.qbic.co.th
QBIC ENGINEERS AND ARCHITECTS CO.,LTD.

CONSULTANT :

MITR
MITR TECHNICAL CONSULTANT CO.,LTD.
100/8 12th FLOOR, LIMPHO TOWER BUILDING, RAMA IV RD., WONGMAHEK, SUBURB, BANGKOK 10110, THAILAND
TEL. : (+)(66) 0679 99 99
FAX. : (+)(66) 0 2679 9988 E-mail : mail@mitr.co.th

Architect :	SIGNATURE
ประกิต พรมารักษ์ วสด. 580 ที่อยู่ 251/1 ถ.ราชดำเนิน แขวงตลองเมือง เขตประชาธิปไตย กรุงเทพมหานคร โทรศัพท์ 02-286-8199	

Structural Engineer :	SIGNATURE
วิศวกรผู้ออกแบบโครงสร้าง ศรัญสม ศรวรวงศ์ วส 1423 ที่อยู่ 2/1 ซ.ราชดำเนิน 150 ถ.ราชดำเนิน แขวง สีลม เขต สาทร กทม. 10240	

Structural Inspector :	SIGNATURE
วิศวกรผู้ตรวจสอบโครงสร้าง โกมล จุลศาสตร วส 964 ที่อยู่ 24/18 ซ.นวมินทร์ 129 ถ. นวมินทร์ แขวง นวมินทร์ เขต บึงกุ่ม กทม. 10230	

Electrical Engineer :	SIGNATURE
วิศวกรผู้ออกแบบระบบไฟฟ้ากำลัง นายณภัทร บุณยวิทย์ วฟก.1265 ที่อยู่ 21 ซอยรามอินทรา 13 ตำบลคลองถนน อ.เมืองนนทบุรี จ.นนทบุรี 11000	

Mechanical Engineer :	SIGNATURE
วิศวกรผู้ออกแบบระบบเครื่องกลและปรับอากาศ นายประสิทธิ์ เกียรสมทร วก.1221 ที่อยู่ 44/372 ซอยบางกอกซี 35/1 แขวงตลาดบางบอน เขตบางบอน กทม. 10150	

Sanitary Engineer :	SIGNATURE
วิศวกรผู้ออกแบบระบบสุขาภิบาล และดับเพลิง นายเศรกรรม สถิมธนชี วส. 215 ที่อยู่ บ้านเลขที่ 99/107 หมู่ที่ 3 ต.สิรินธรประโยน อ.บางเสาธง จ.สมุทรปราการ 10540	

ISSUE/REVISION

REV.	DESCRIPTION	DATE
A	90% DEVELOPED	09/05/2026

PROJECT NAME :

GEDC 01

LOCATION :
Nikhom Phatana districts, Rayong , ,industrial estate,IPAC

BUILDING :

MAIN BUILDING

90% DEVELOPED

TITLE :

SECTION A-A, SECTION B-B

JOB NO.		SCALE	1 : 200
DRAWN	HYN	REF.	
CHECKED	LJC	DWG. NO.	MPK01A-90-A-SE-001
APPROVED	LXD		
DATE	2026.05.09		